
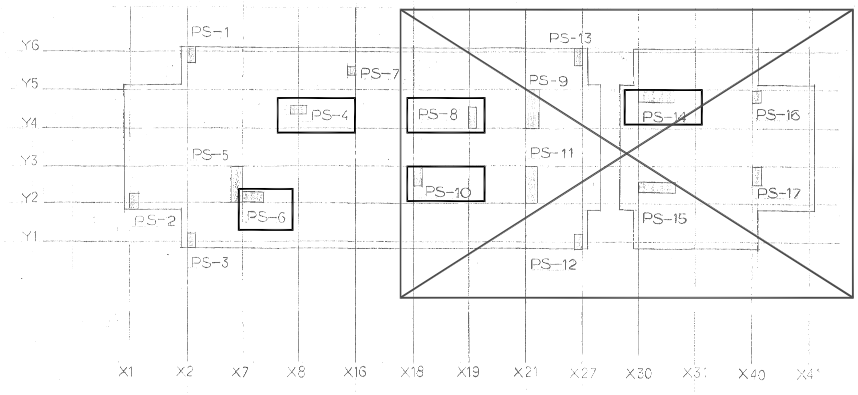


1. 完成図は、(1)7層まで。  
 2. 取組道結部は、竣工工事(在日現場)

は、撤去を示す。

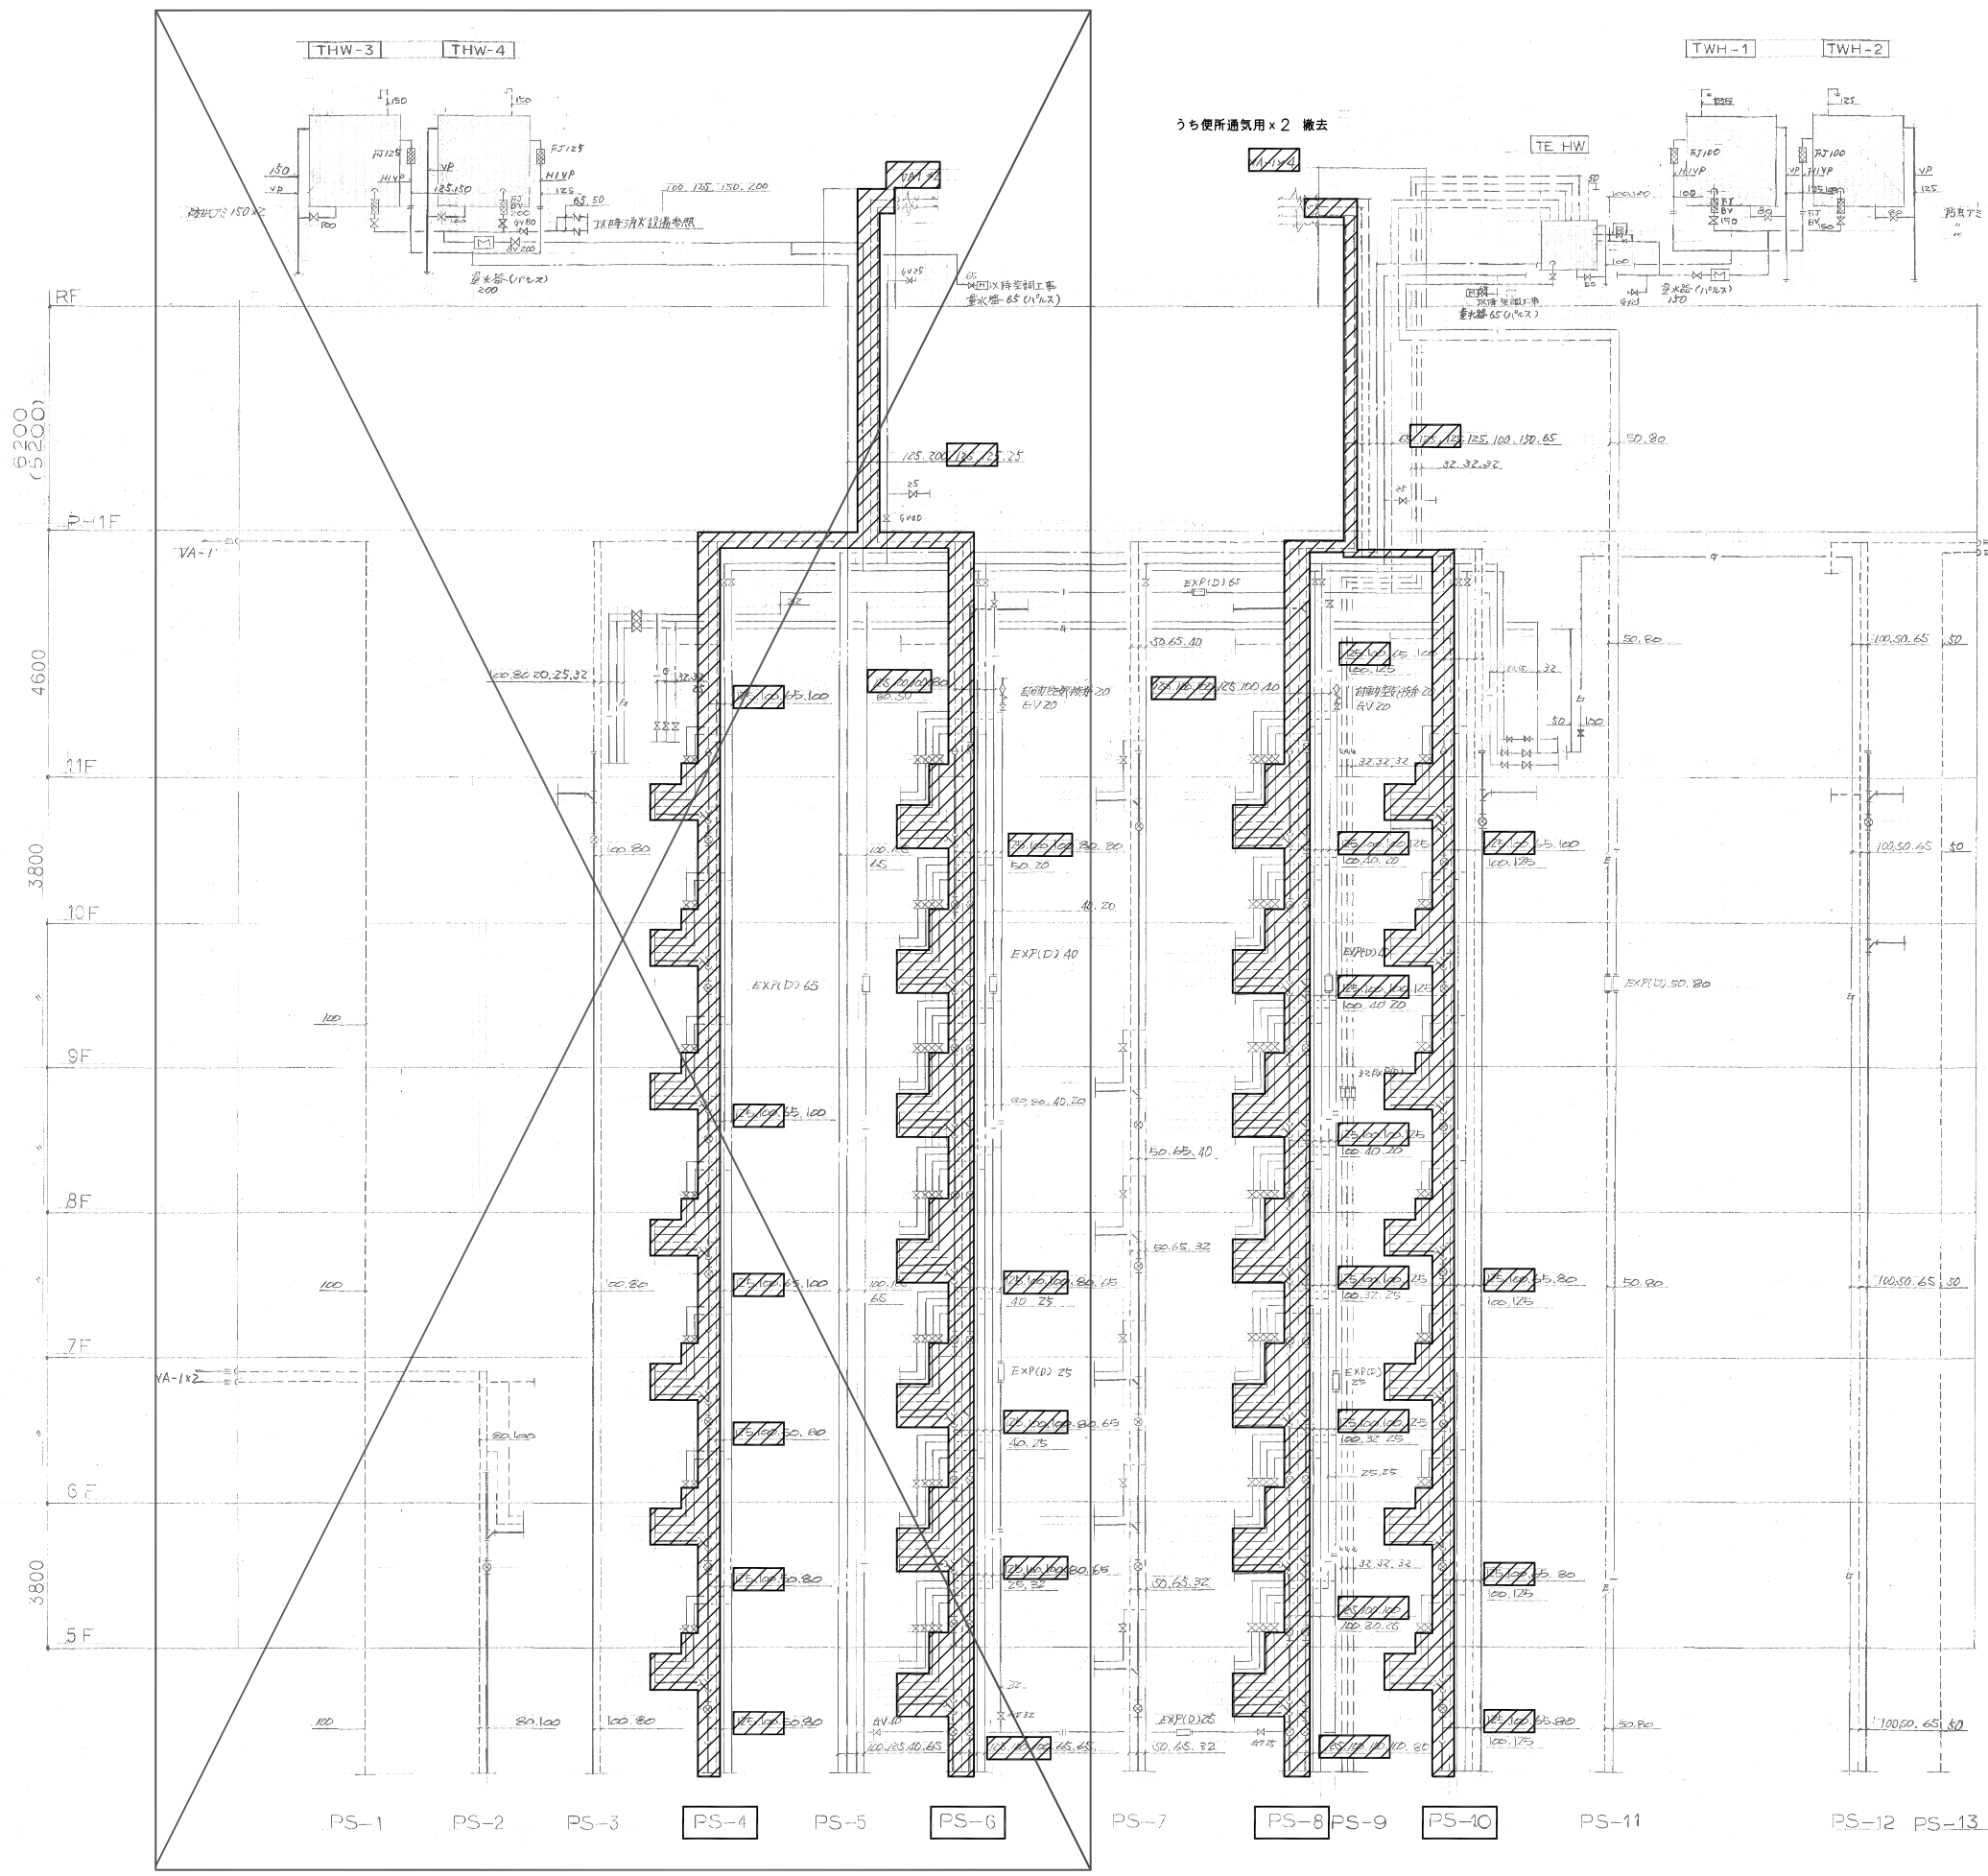

は、撤去を示す。