



開閉装置更新

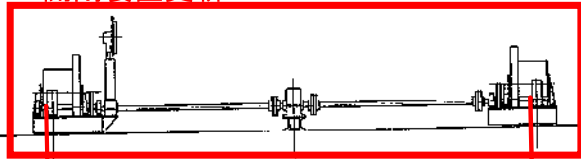

AP+26.174


ワイヤーロープ  
交換

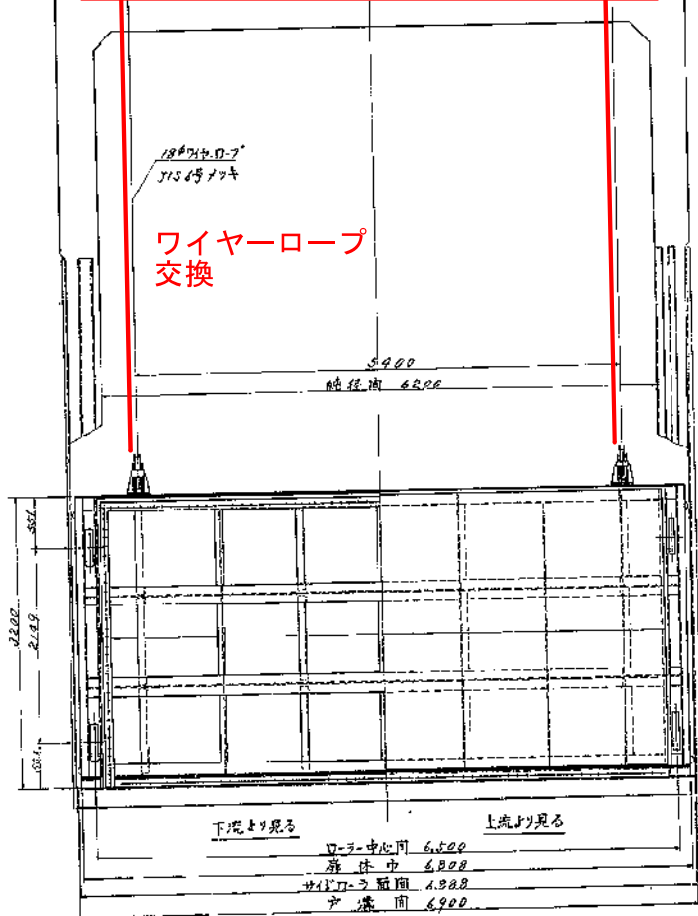


下流より見る      上流より見る

ローラー中心間 6.500  

開閉装置更新

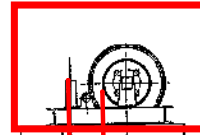

開閉装置点検スペース  
張出デッキ新設

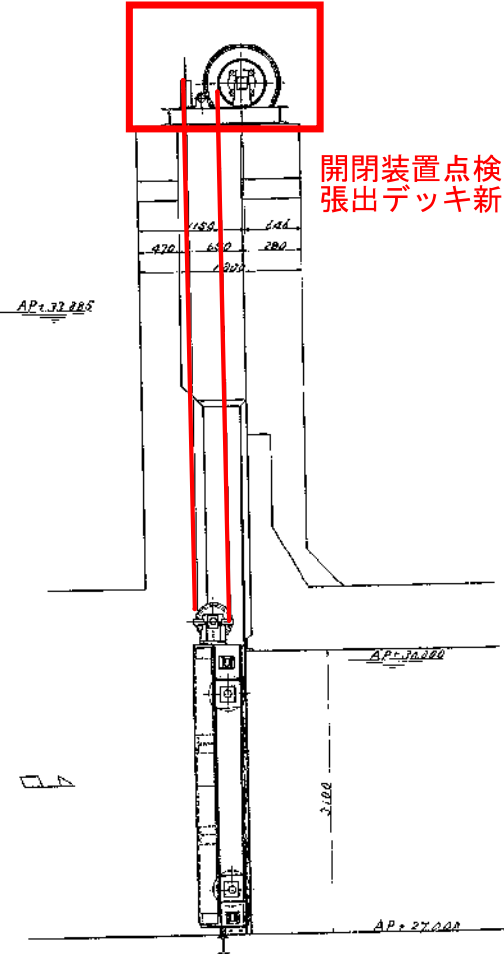

AP+27.000







型式門数	鋼製ローゲート 4門
総径間×有効高	6.200m × 2.100m
水密	後面より止水
設計水深	前側 4.855m 後側 3.000m
水圧荷重	73,030 T/m
捲揚方式	電動手動 74.4-0.7巻取式
捲揚荷重	6,500 T/m
捲程	5,000 m
捲揚速度	0.30 7/min
モーター	2HP220V 60m 1.8kw 30分運転
その他	捲揚水球 前後側外区バックス

完成図

昭和 年度	
若原谷川ゲ-1 観音 工事	
図種	一般構造図 (其の )
縮尺	1/30
図番	全5葉 の内 1
設計日	昭和 45 年 8 月 31 日
作成者	徳島工務所
校核者	徳島工務所
施工者	株式会社 酒井録工所
徳島工務事務所	

個数は / 組分を 示す。 4組分製作のこと

番号	品名	材質	規格	数量	所定図番	備考
1	92.5202 60x8	SS41		2		
2	64.121 X 6302			2		
3	91.522 X 4808			2		
4	65.2202(92.5202)			2		
5	6.2004(92.5202)			4		
6	6.2004(92.5202)			4		
7	91.503 X 1080			2		
8	91.503 X 940			2		
9	FR 750 X 810			2		
10	1.760			2		
11	1.710			2		
12	6x141x178			2		
13	16x202x128			2		
14	9x308x128			2		
15	12x152x1080			2		
16	12x148x3780			2		
17	12x202x128			2		
18	16x160x160			2		
19	12x90x900			2		
20	18x260x280			2		
21	FR 901x1080			2		

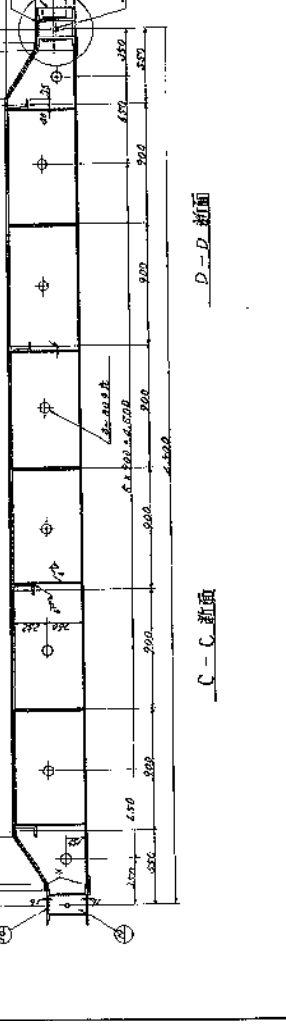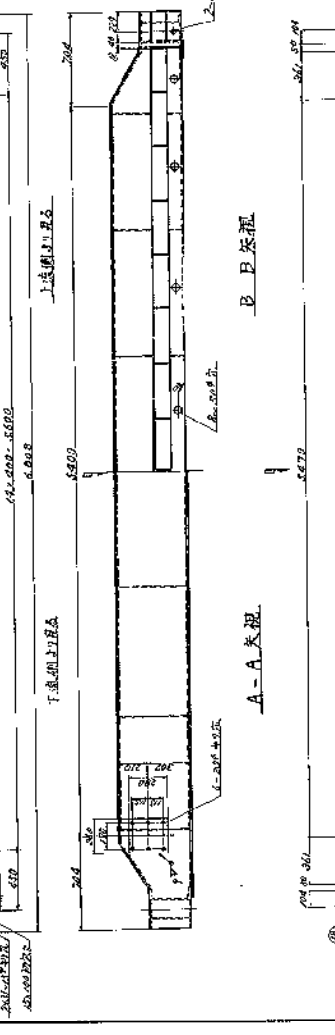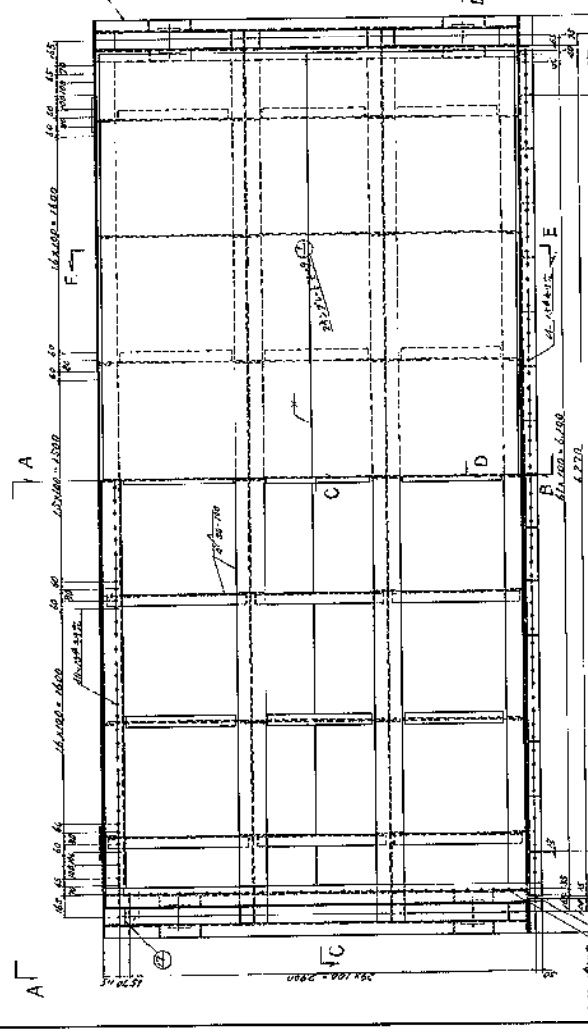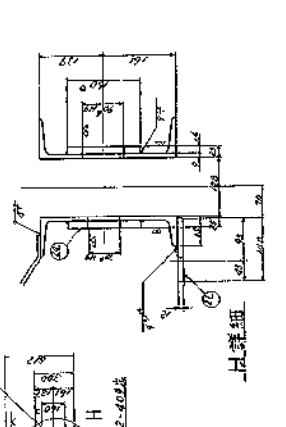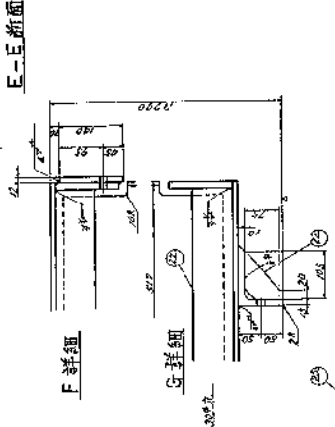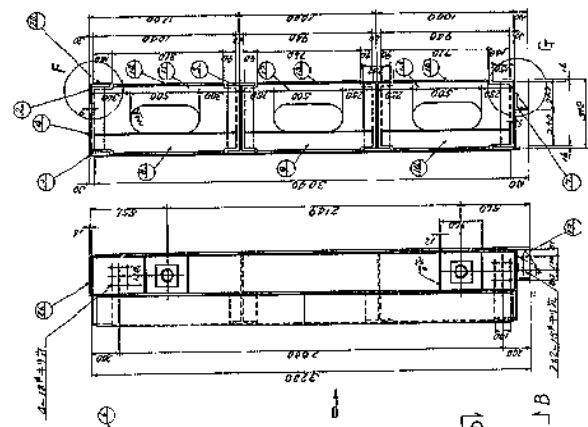


完成図



昭和 三十八年
岩谷谷川ゲート建設工事
図號 森林院圖(第 1 )
縮尺 1/50
図號 第 2
設計者 岩谷谷川ゲート建設事務所
製図者 岩谷谷川ゲート建設事務所
施工者 株式会社 酒井工務所
徳島工務事務所

個数は1組分を示す。4組分製作のこと

材料	品名	数量	単位	備考
①	1000×500×600	2	個	

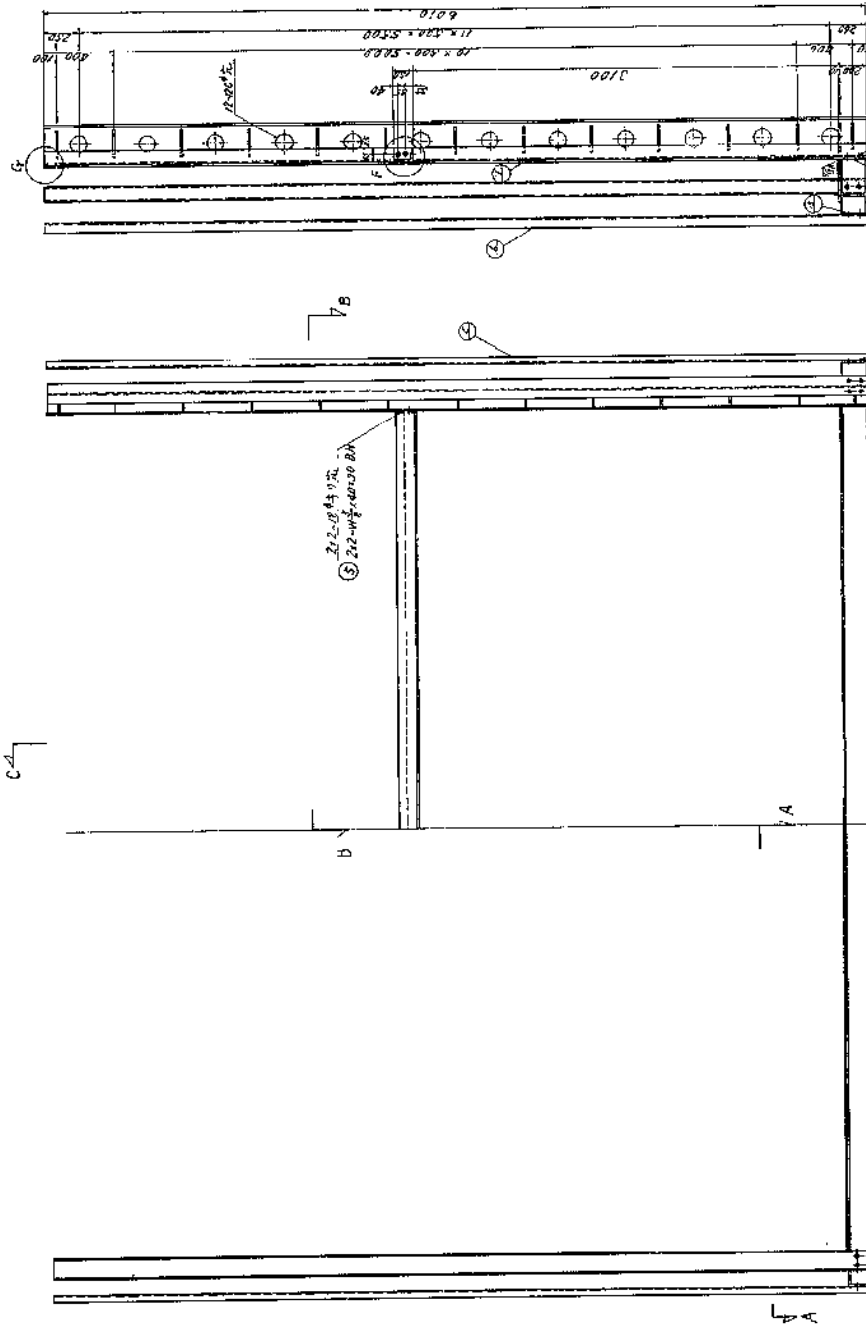


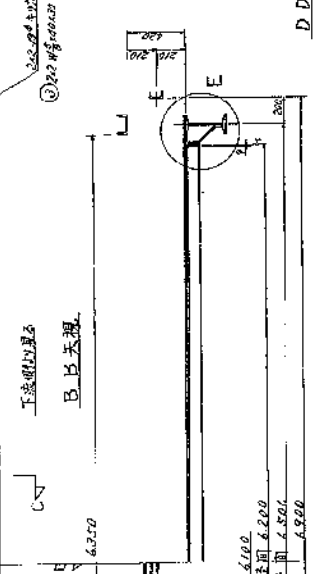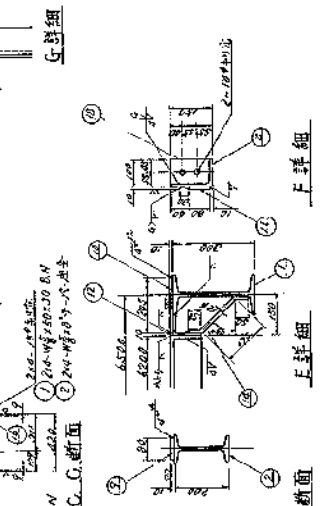


開閉装置更新

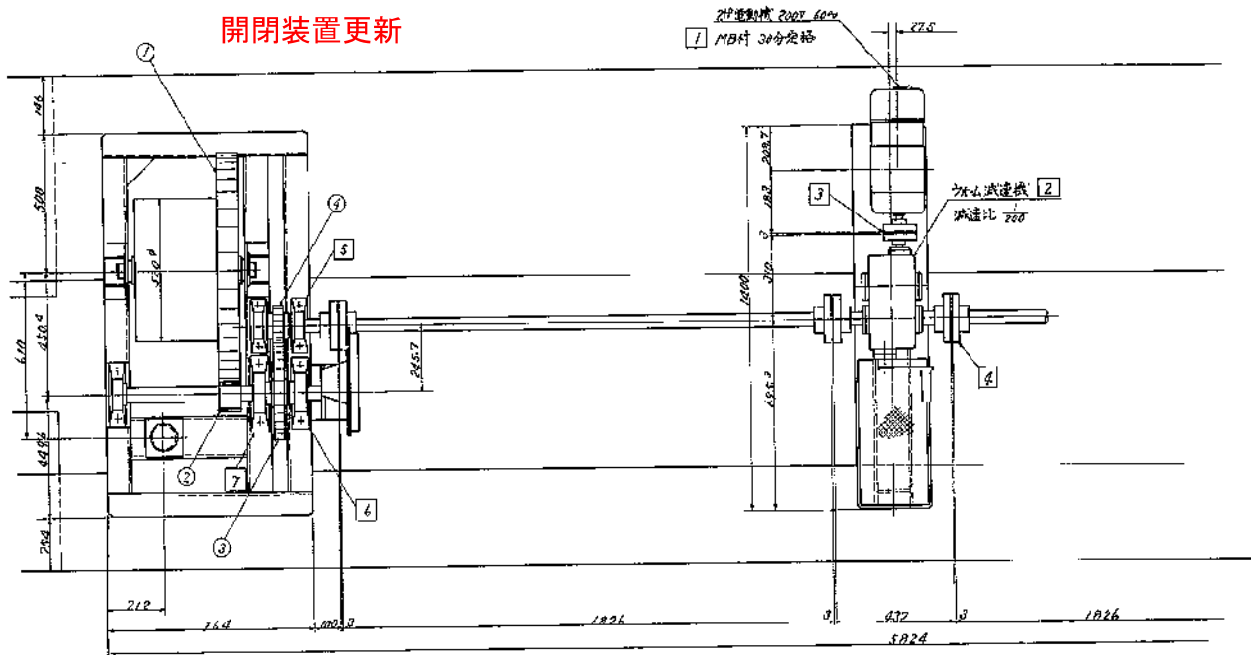

個数は1組分と示す。4組分製作のこと



序号	品名	材質	数量	備註
1	2P電動機 220V 60Hz		1	
2	减速机 220		1	
3	125Aトルクブレーキ		1	
4	120Aトルクブレーキ		1	
5	40°軸受 UCP 200		4	
6	50°軸受 UCP 211		4	
7	60°軸受 UCP 213		2	
8	2寸トルク指示計		1	
9				

齒車表

序号	名称	歯数	P.C.D	中心距離	備註
①	ドラムギヤ	8	102	83.2	80 60.5C 20/15ギヤ
②	ドラムギヤ	8	15	12.0	80 60.5C 20/15ギヤ
③	中間ギヤ	5	68	32.0	40 60.5C 20/15ギヤ
④	中間ギヤ	5	31	15.5	40 60.5C 20/15ギヤ

捲上速度




$$V = 1200 \times \frac{1}{2000} \times \frac{16}{104} \times \frac{31}{68} \times \frac{2500}{2} = 0.50 \text{ m/min}$$

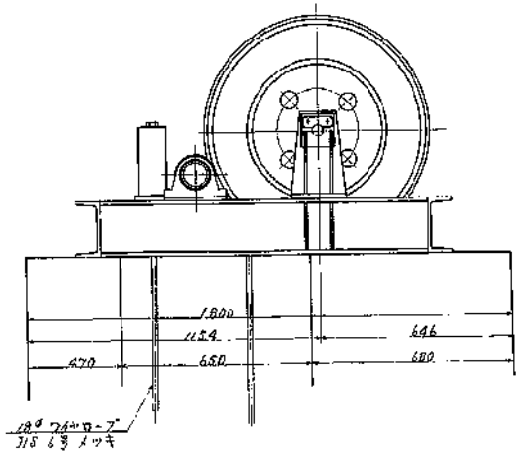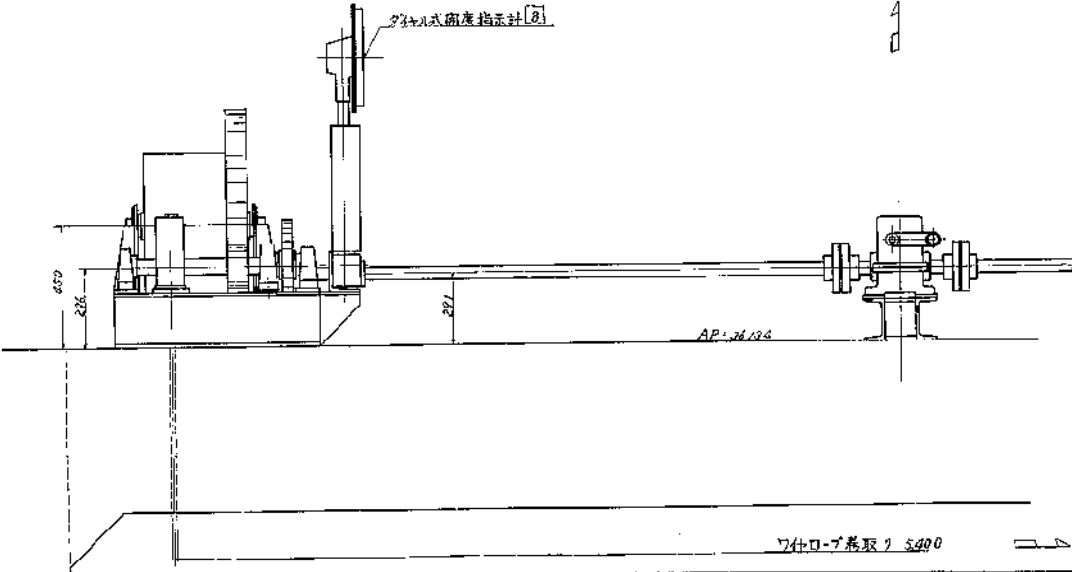

完成図


昭和 年度	
若原谷川ゲート設備工事	
図 積	巻上機組立図(英)
縮 尺	1/10
図 番 号	全日業 の内 5
完成年月日	昭和45年 8月 31日
所 属 部 門	土木部
所 属 課 室	第一課
施工者	株式会社 酒井鉄工所
徳島工事事務所	

完成図	
昭和 年 月 日	岩屋谷川工一上設備工事
図 番	シ-7-3 詳細図 ( 葉の )
縮 尺	1/2
回 轉 号	全 5 葉 の 町 心
機 械 製 造 日	昭 和 45 年 8 月 27 日

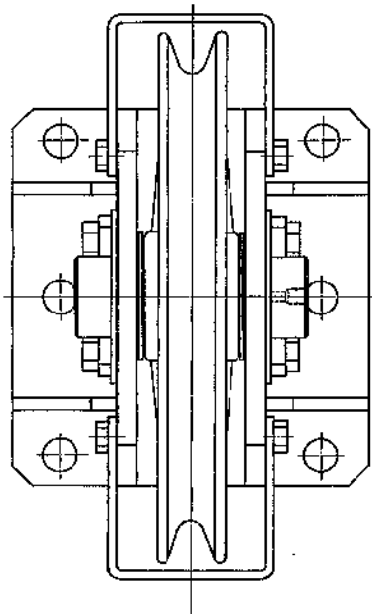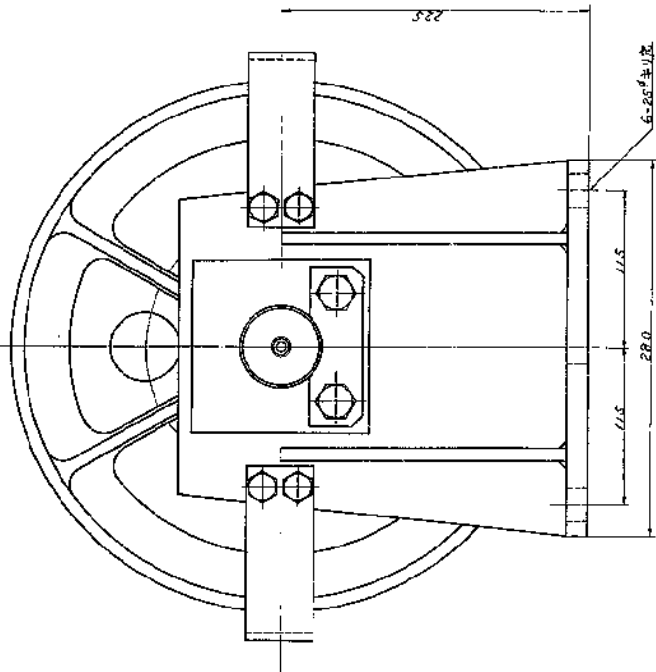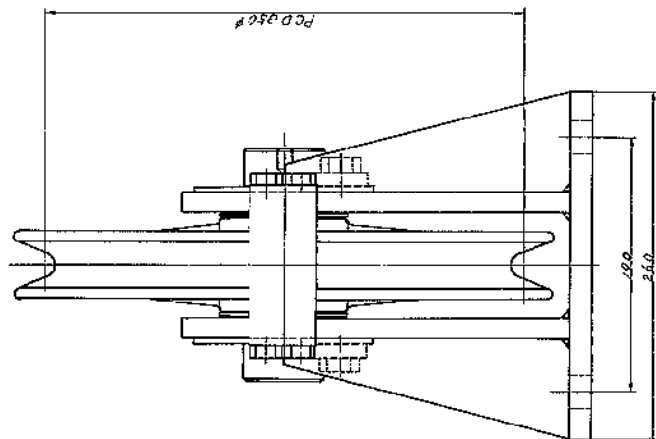


個数は1組分を示す。4組分製作のこと

材料	品名	規格	数量	単位	取付位置	取付箇所
①	400φ生口ワ-	SC50 421				
②	ワッシユ	ボルト 421				
③	100φx170	S9527 421				
④	ワッ	SSP 422				
⑤	400φx130x130	SS 41 422				
⑥						
⑦	M6x20ボルト	SS 41 422				
⑧	PT 取付板	BC 421				
⑨	M60ナット	SS 41 422				
⑩	M10φボルト	SS 41 422				
⑪	10φφ170ピン	421				
⑫	S9527取付板	ゴム 421				

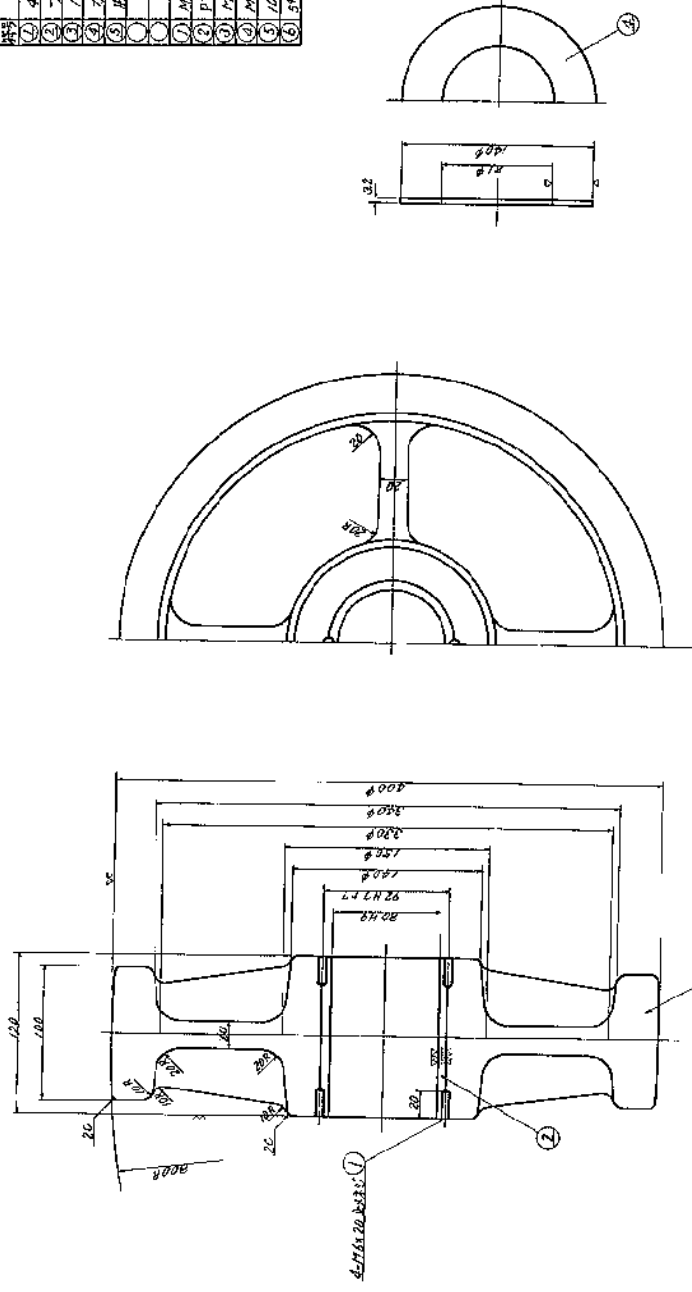

特記  



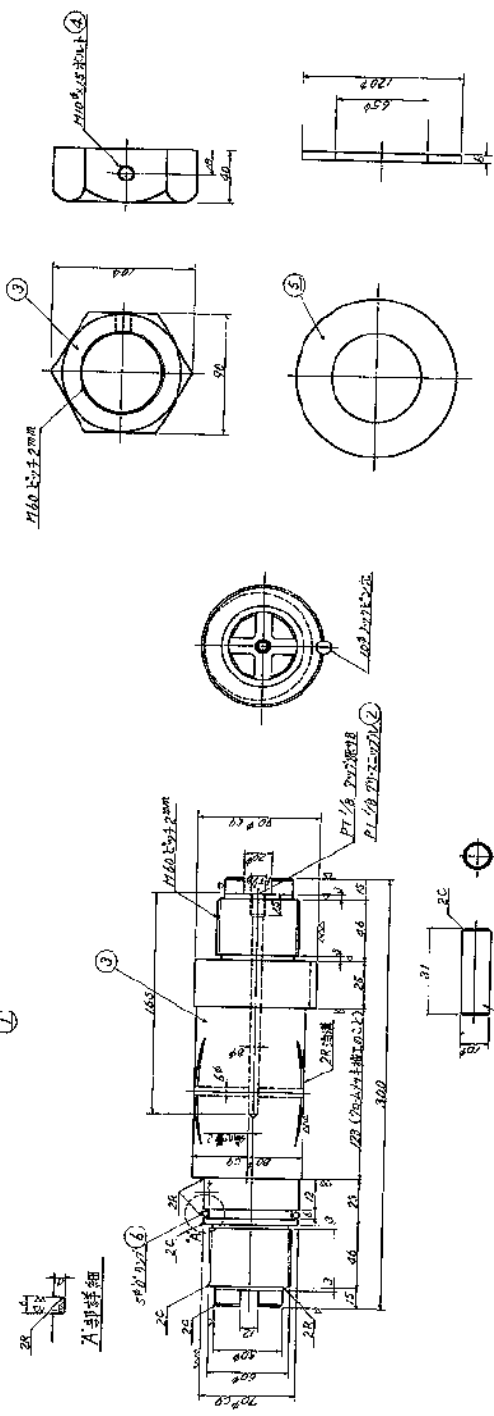


完成図


1/2寸ピン詳細

### 水密ゴム交換

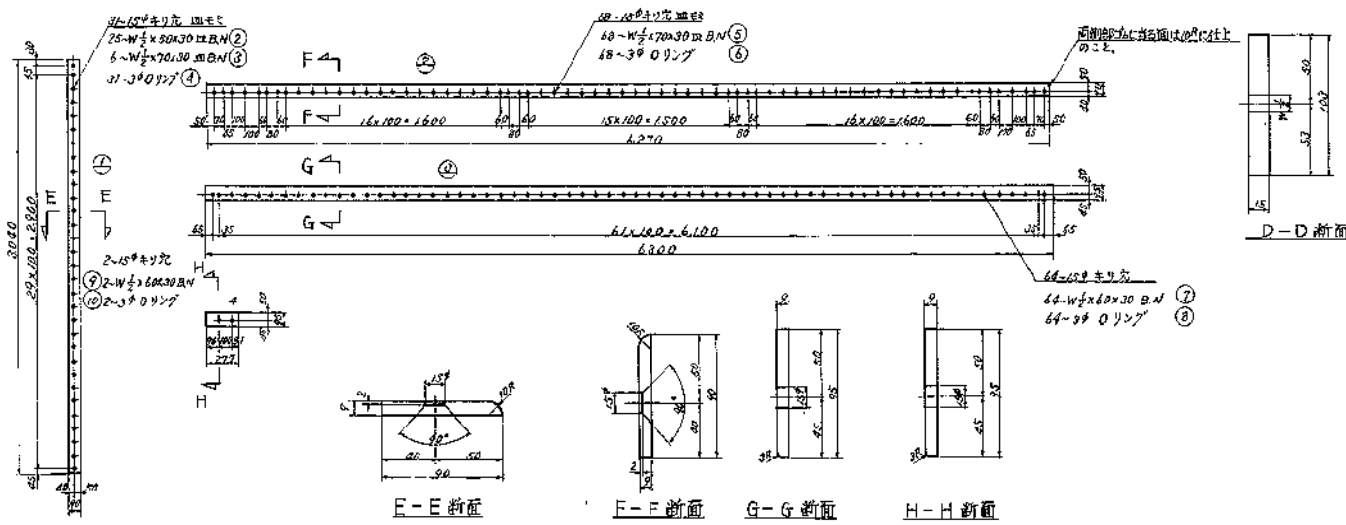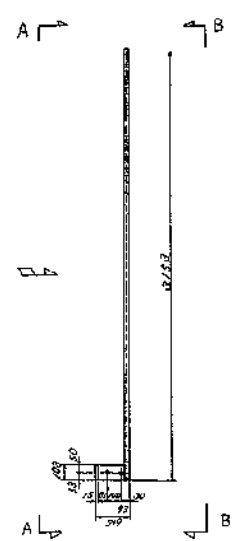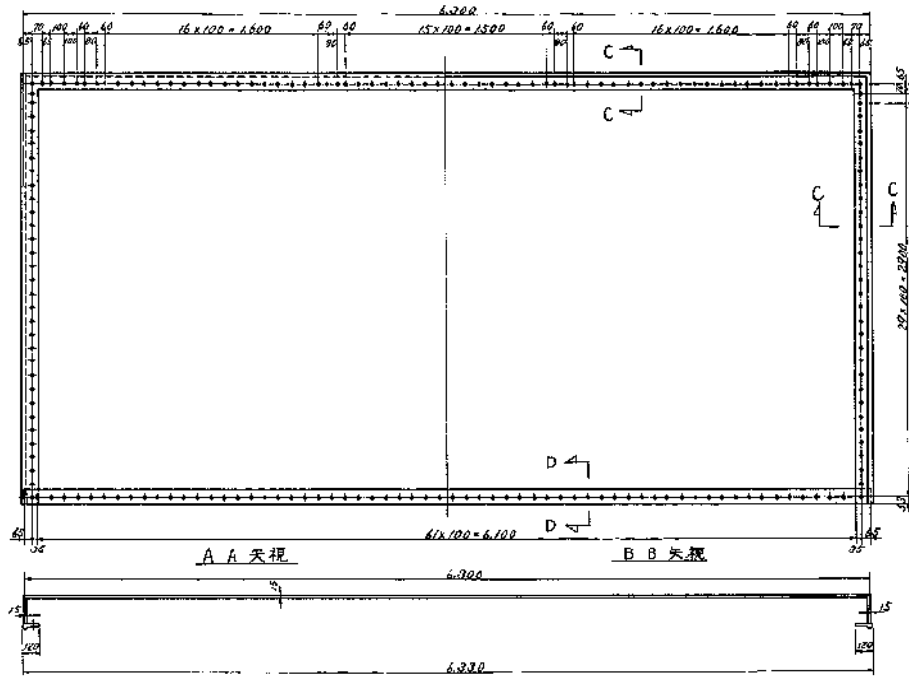

個数は 1 組分を示す。4 組分製作のこと

符号	品名	材質	規格	数量	備注	記号
①	FR 90x90 2040	SS 41	2			
②	FR 90x90 6370	.	1			
③	9x95x6300	.	1			
④	2x85x277	.	2			
⑤	水密型丁 L	自然ゴム	1			
⑥	鋼製ボルト	SUS 27	50			
⑦	鋼製ワッシャー	.	12			
⑧	3φ0.117 中径ボルト	丁 L	70			
⑨	3φ0.117 中径ボルト	SUS 27	60			
⑩	3φ0.117 中径ボルト	SUS 27	60			
⑪	ボルトボルト	SUS 27	4			
⑫	3φ0.117 中径ボルト	丁 L	10			

丁 L仕様






材質	自然丁 L
引張強度	175 <sup>kg</sup> /cm <sup>2</sup> 以上
伸び	300% 以上
硬度	55 <sup>±5</sup>
圧縮永久変率	19% 以内

### 完成図

昭和 年 月 日	老屋谷川ゲート設備工事
図種	水密ゴム詳細(水)
縮尺	1/2
図番	水工 0143
完成年月	昭和 45 年 8 月 31 日
所長	徳島工務事務所
主任技師	徳島工務事務所
技師	徳島工務事務所
施工者	株式会社 酒井鉄工所
徳島工務事務所	



機側操作盤更新

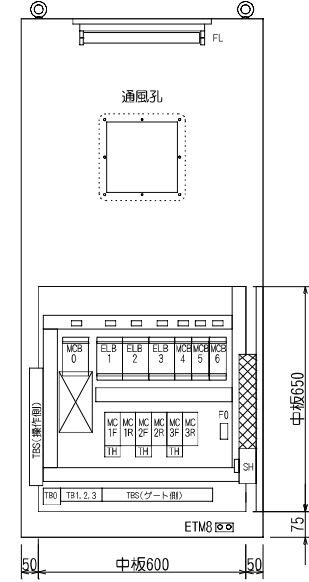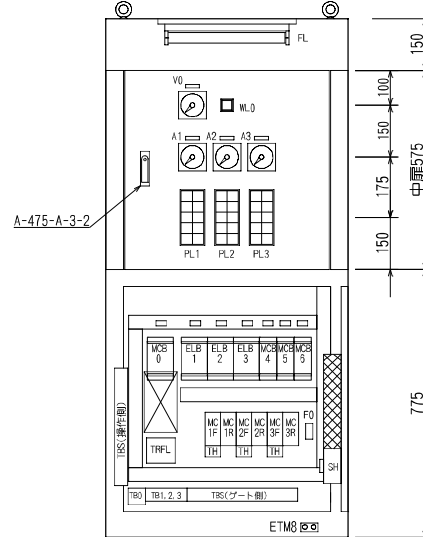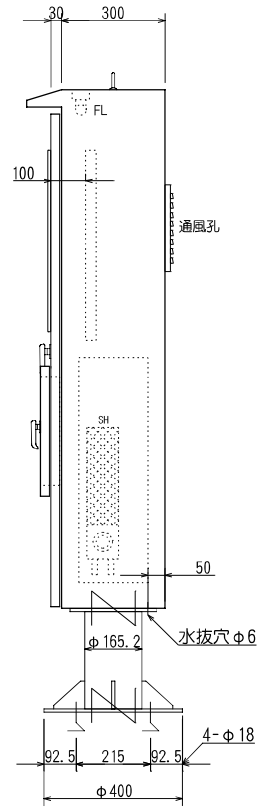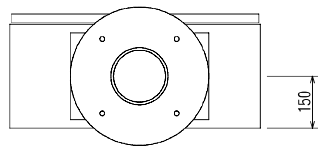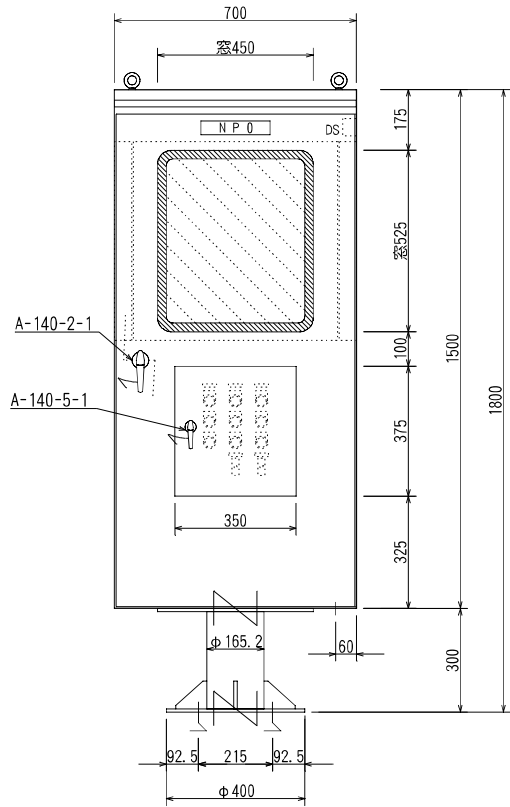

構造	屋外自立型
塗装色	5Y7/1
本体板厚	SPCC2.3t
扉板厚	SPCC2.3T
スタンド	配管用炭素鋼板
機器取付板	SPCC2.3T

図面訂正

納入先  
河川海岸維持修繕工事 殿  
(岩屋川)





名称  
メインゲート操作盤 外形図

製図 検図 承認

尺度  
1  
10

工番  
図番

# 機側操作盤更新

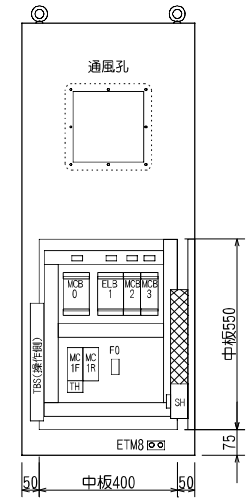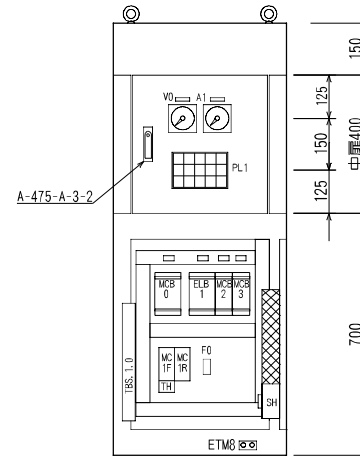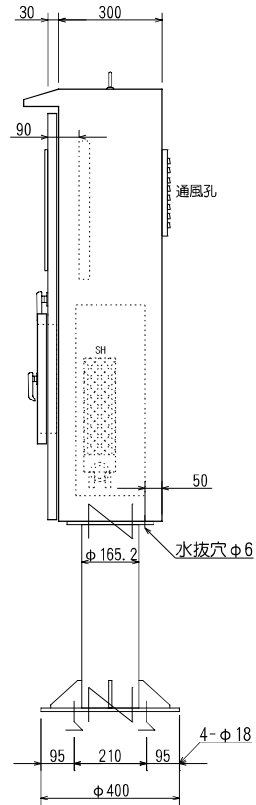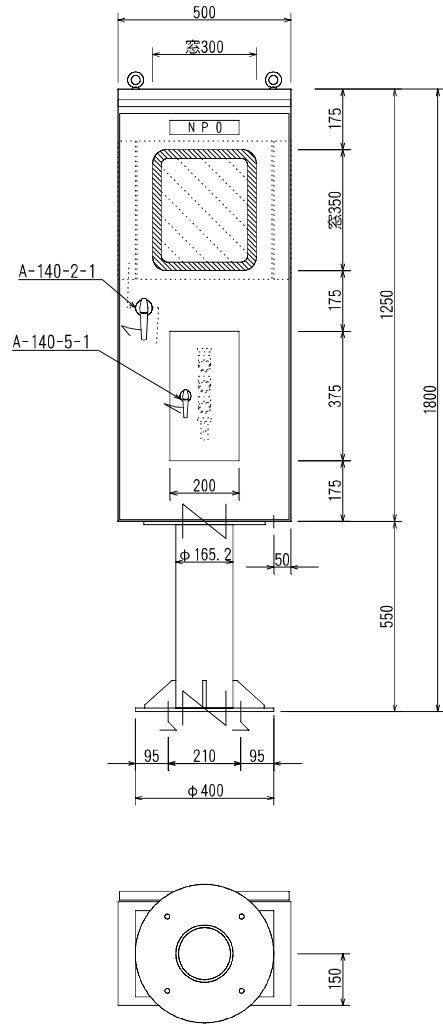

構造	屋外自立型
塗装色	5Y7/1
本体板厚	SPCC2.3t
扉板厚	SPCC2.3T
スタンド	配管用炭素鋼板
機器取付板	SPCC2.3T

図面訂正

納入先 河川海岸維持修繕工事 殿  
(岩屋川)


名称 ゲート操作盤 外形図

製図 検図 承認  
 設計 2004.5 野々瀧  
 検 2004.5 藤本

尺度 1/10

工番 図番

半面図 S-120

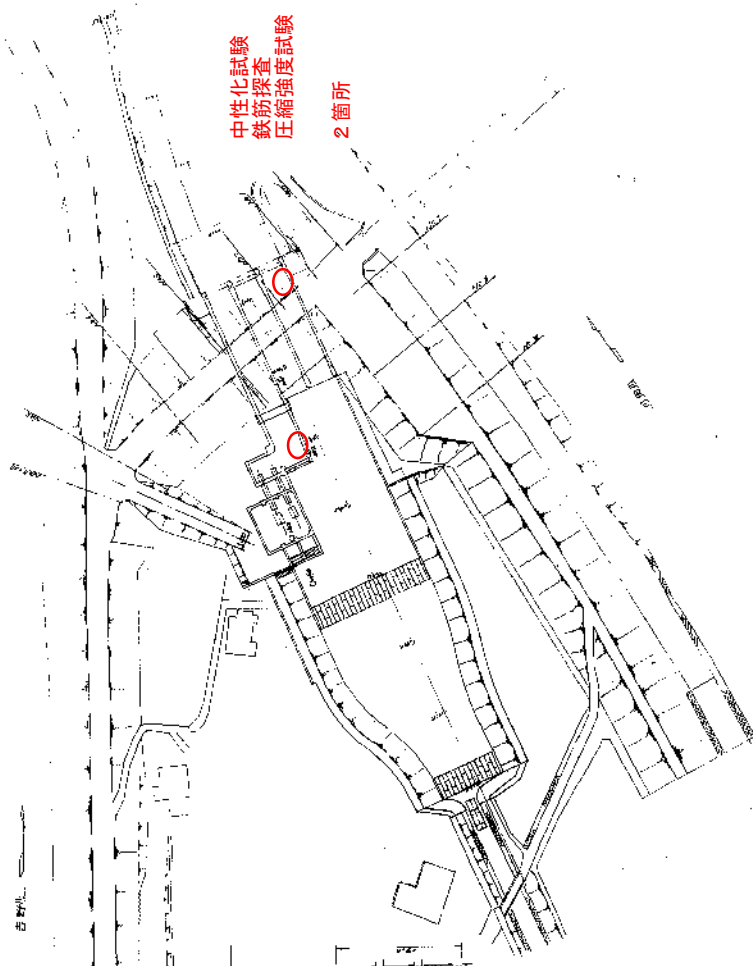



中性化試験  
鉄筋探査  
圧縮強度試験  
2箇所

補函 L34.5m H3.1 W7.0

補函 L34.5m H3.1 W7.0

補函 L52.0m H3.1 W7.0


一般構造図 S-120

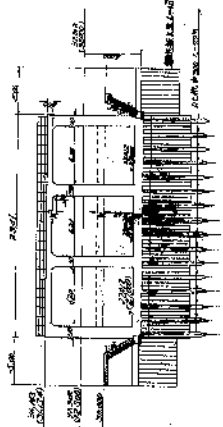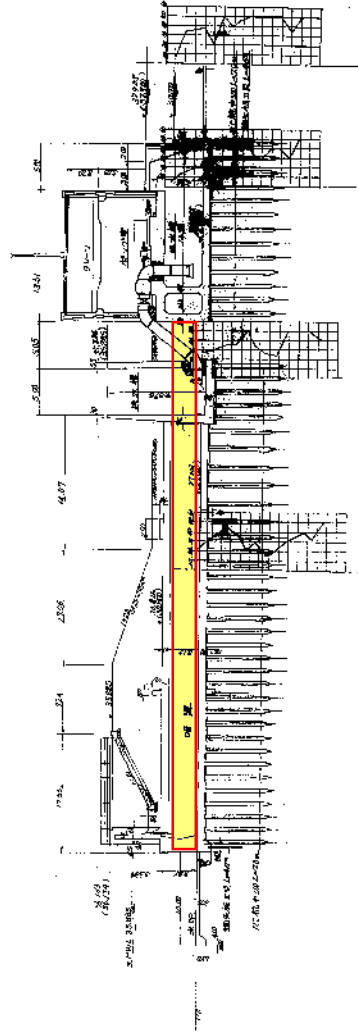

完成図	


補門・補管点検修繕設計

平面图 S-170

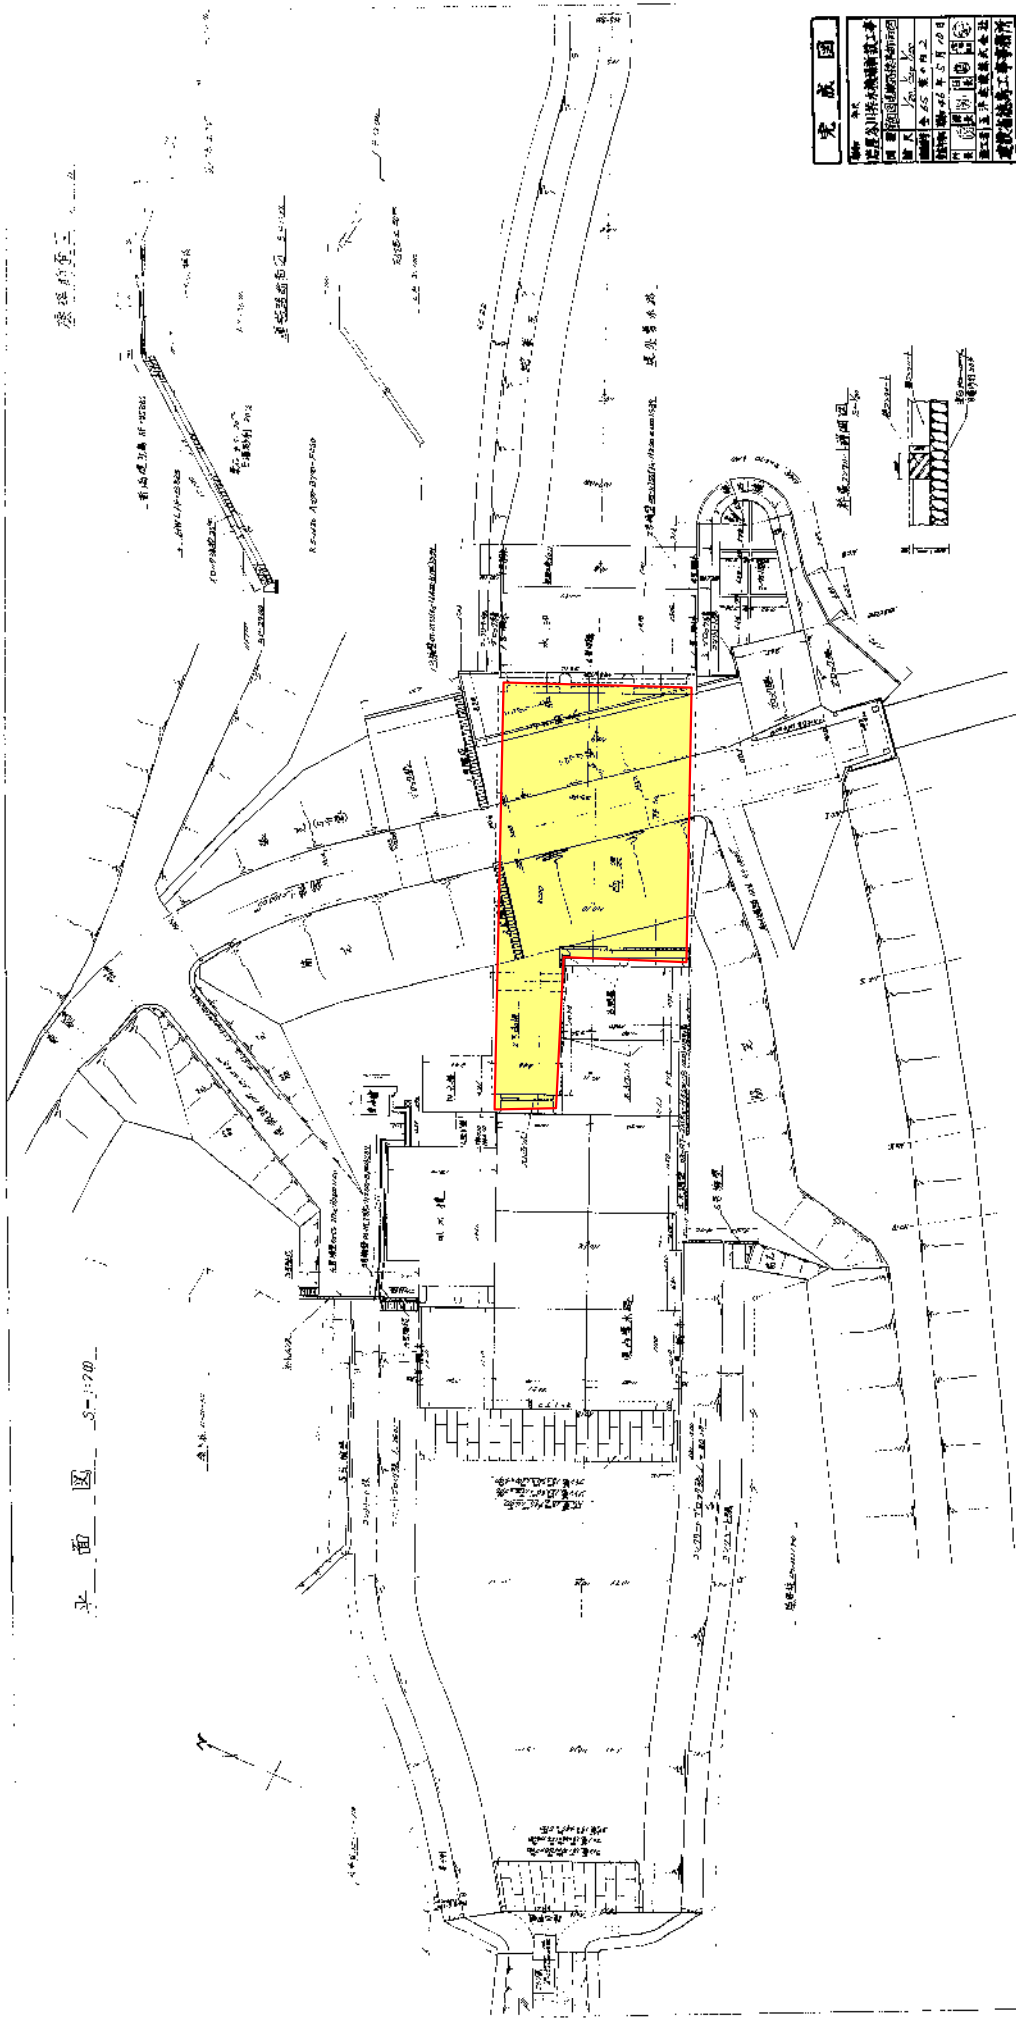



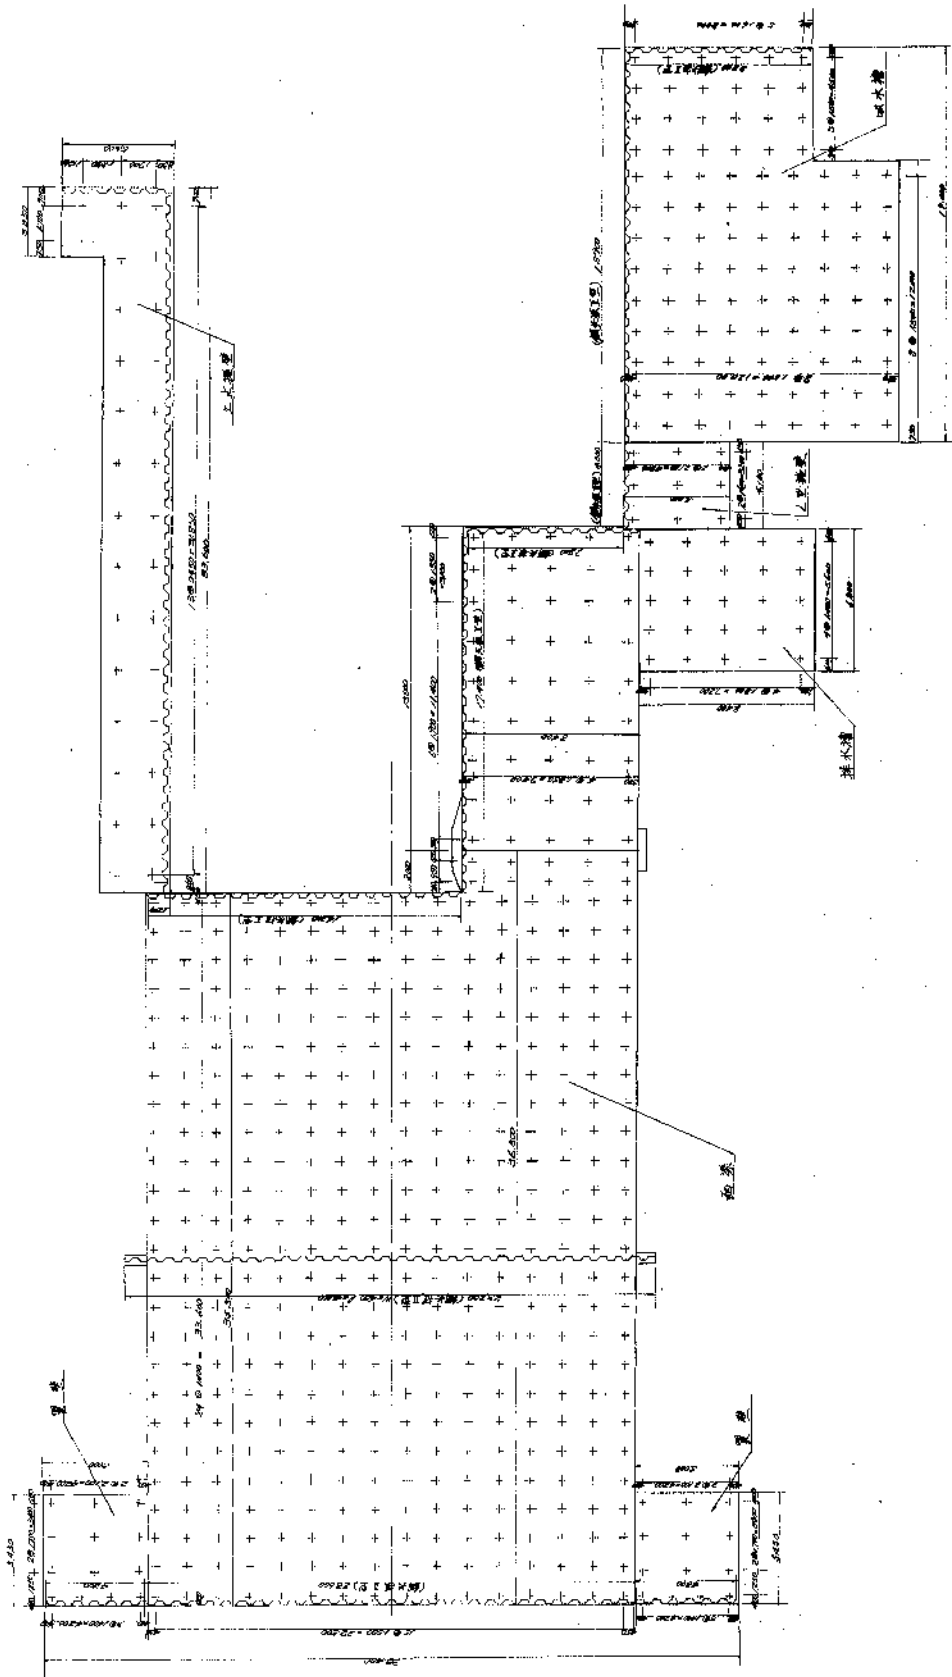


B-B 断面

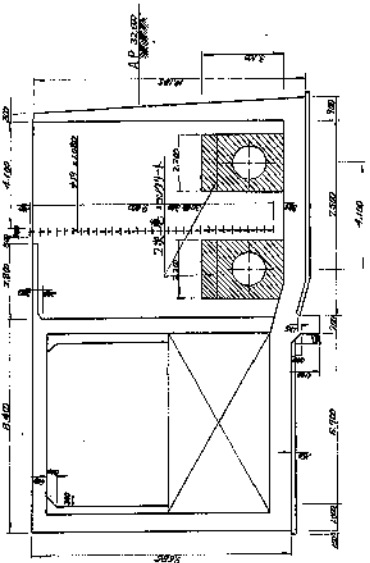



A-A 断面

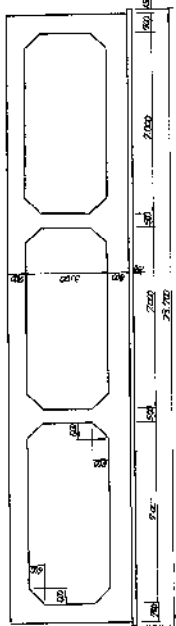


D-D 断面

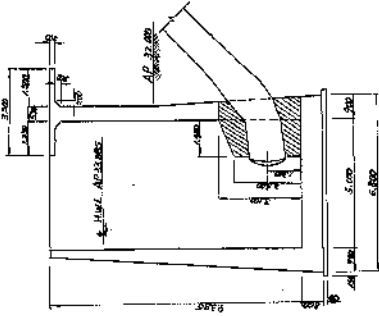

C-C 断面

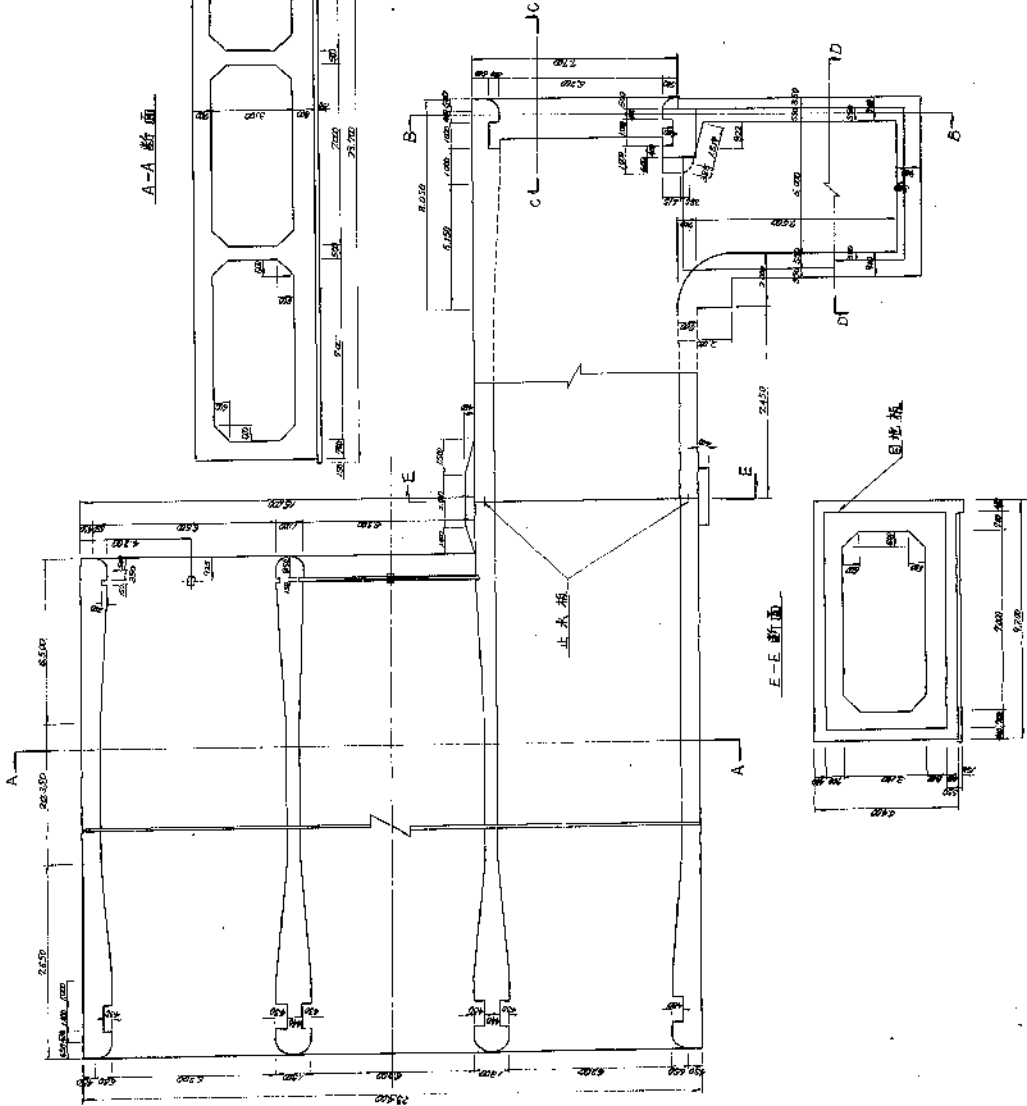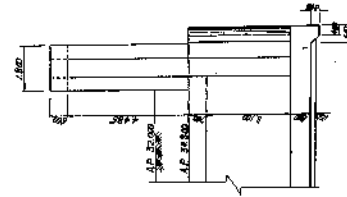

E-E 断面




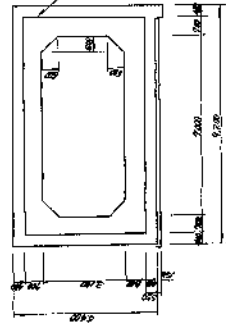



**完成圖**


聯和	平夜	岩原分川排水機構建設工事
縮尺	1/50	圖網排水口部配筋圖
圖號	全 65 葉 0 月 11	
日期	昭和 46 年 5 月 10 日	
監工	廣工 五洋建設株式会社	
事務所	建設省 徳高工事事務所	

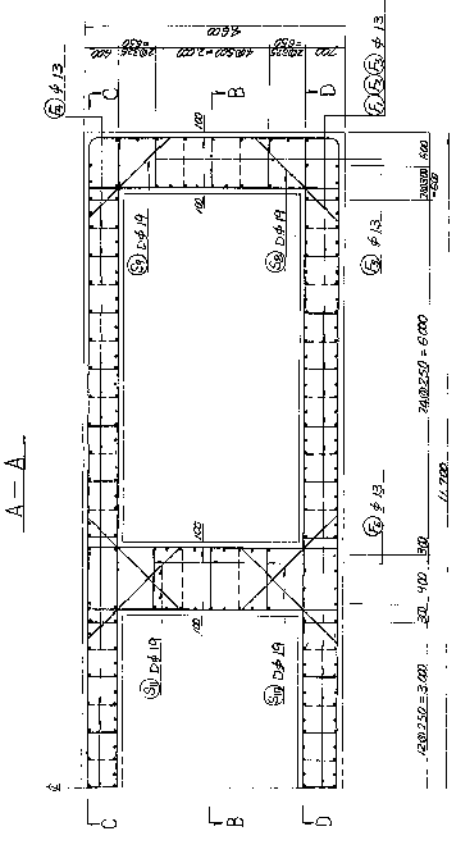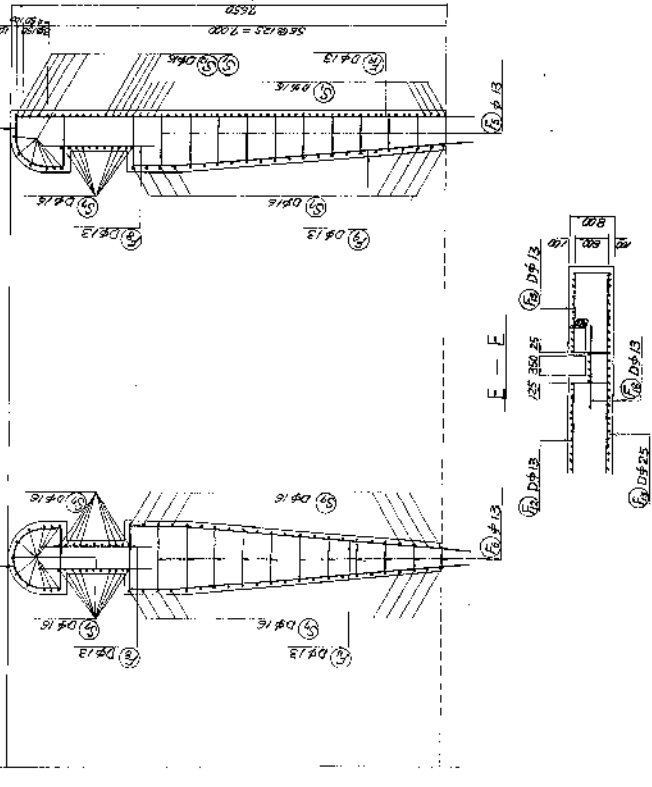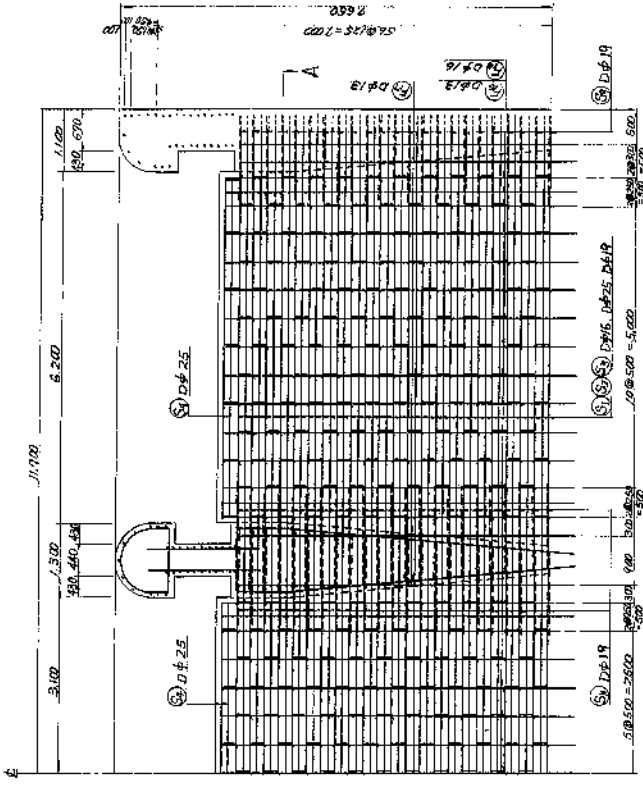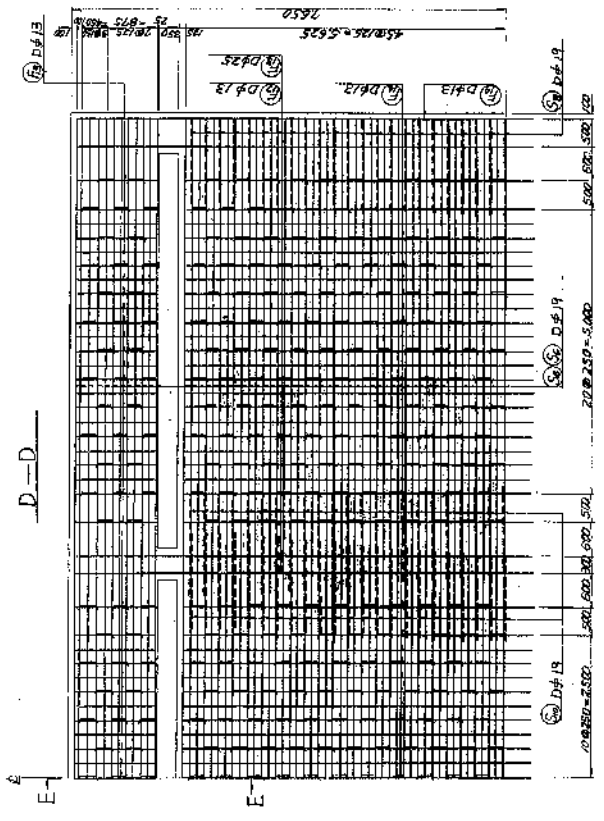

一 柱 5-1-210

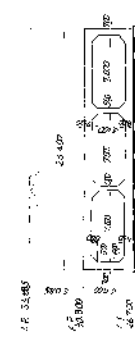



主 鋼 筋 柱 立 面

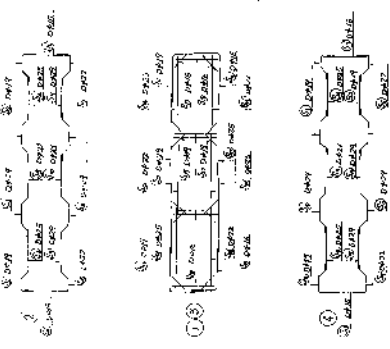




組 立 補 寸 法 表





梁 版

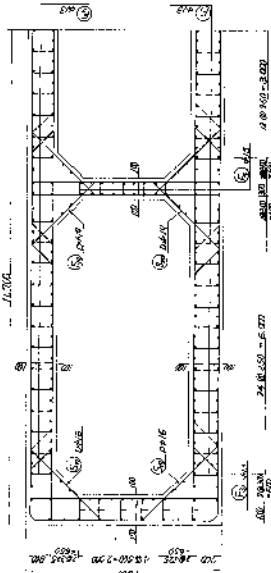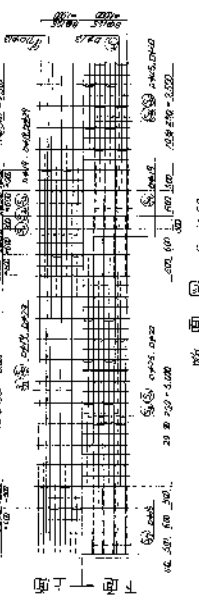

梁 版

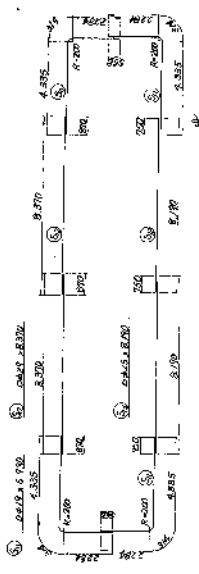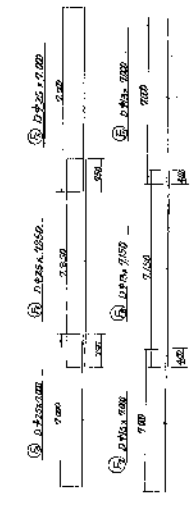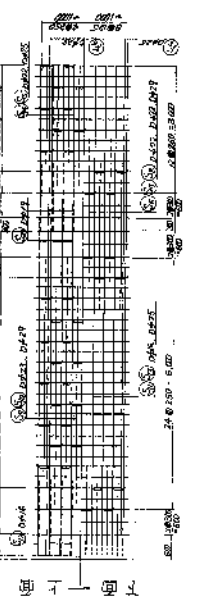

内 面

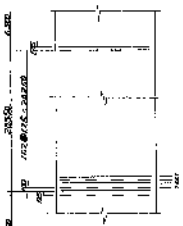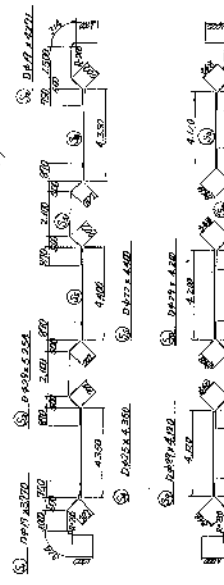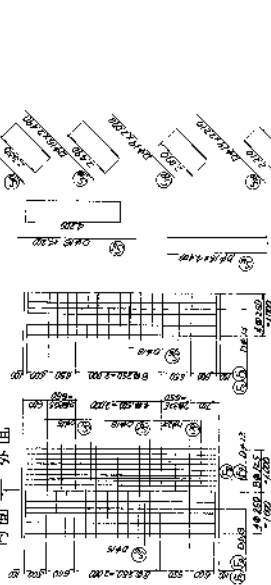

完成図



設計者 芳屋谷川排水機設計工事  
 図 様 1/50 完成図  
 縮尺 1/50  





A-A (剖面图 1/100)

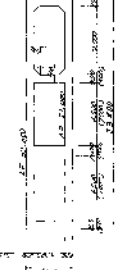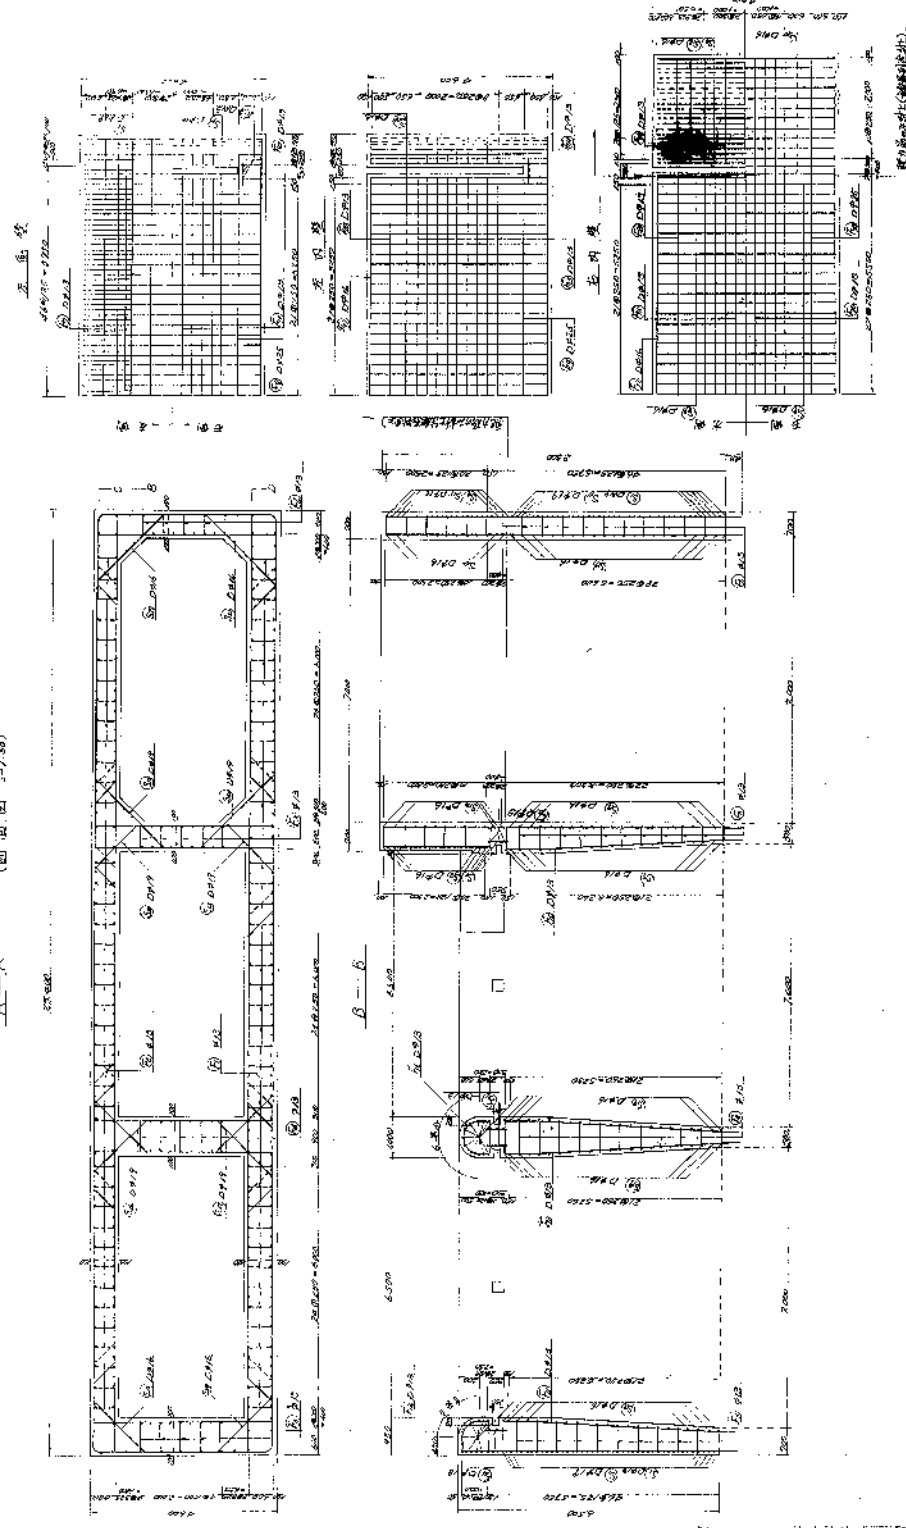


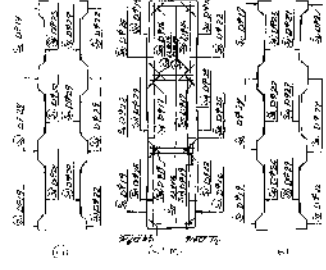

A-A 断面 S=1:50

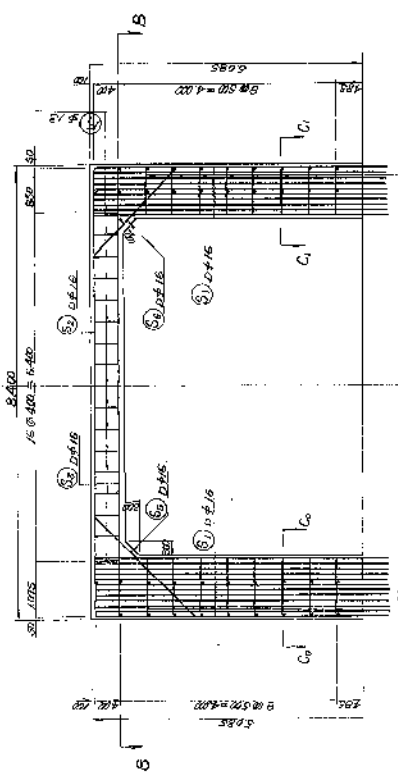


B-B 断面 S=1:50

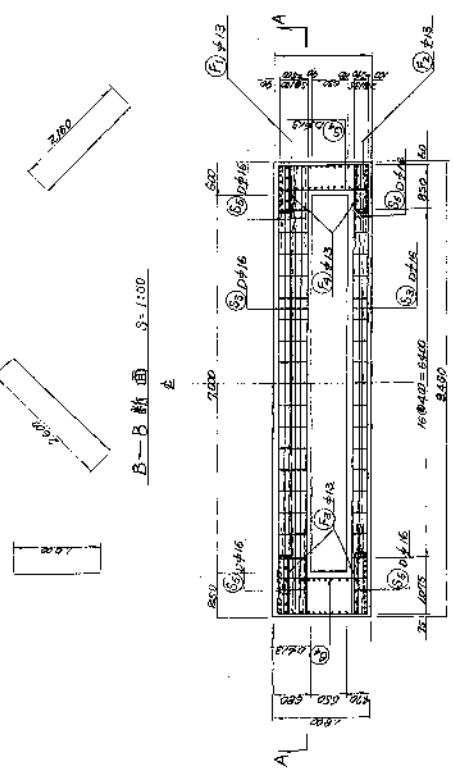


C-C 断面 S=1:50

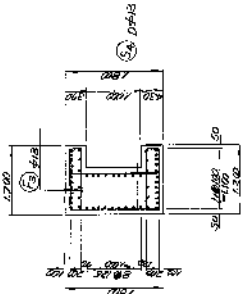

C-C 断面 S=1:50

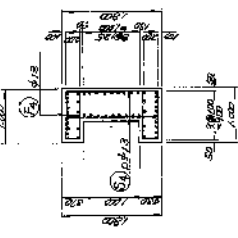

F 断面 S=1:50


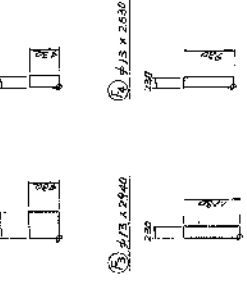


材料表

記号	径	本数	単位重量	重量	形状
S	φ16	102	1.55	158.1	直棒
2	φ13	9	0.868	7.812	直棒
3	φ10	9	0.617	5.553	直棒
4	φ13	30	0.975	29.25	直棒
5	φ16	5	1.56	7.8	直棒
6	φ13	5	0.868	4.34	直棒
F	φ13	17	0.868	14.756	直棒
2	φ13	17	0.868	14.756	直棒
3	φ10	16	0.617	9.872	直棒
4	φ13	16	0.868	13.904	直棒
Σ D 30 1223.371 = 1230 kg					
Σ R 24 157.494 = 160 kg					
総重量 1390 kg					

**完成図**

昭和 年 月 日  
 岩屋谷川排水機場新設工事  

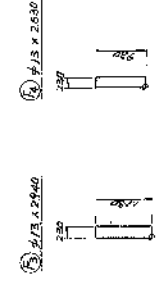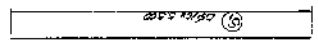

⑤ Dφ16 × 9.350


材料表 (門柱)

記号	柱径	本数	体積	重量	形状
S 1	Dφ16	220	1.46	239.0	563
2	"	18	"	"	"
3	"	6	"	"	"
4	"	12	"	"	"
5	"	9	"	"	"
6	Dφ13	88	0.932	149.0	246
7	Dφ16	24	1.36	217.0	351
8	"	12	"	"	"
9	"	3	"	"	"
F 1	F13	44	1.04	164.282	267
2	"	51	"	"	"
3	"	36	"	"	"
4	"	36	"	"	"
5	"	5	"	"	"

SD 30 298.808 ± 29.804  
SR 34 424.384 ± 43.514

材料表 (船型)

記号	径	長さ	本数	体積	重量	形状
S 1	Dφ16	4500	192	1.56	252.418	418
2	"	4300	63	1.972	317.936	512
F 1	F9	7100	27	0.499	78.43	127
2	"	7000	14	"	22.67	37
SD 30				540.774	849.3	1400
SR 34				192.646	310.3	512

**完成図**

昭和 年 月 日



縮尺 1/50

昭和 46 年 5 月 10 日


柱開口部設置図

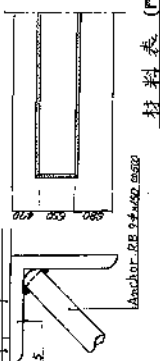


C-C 断面

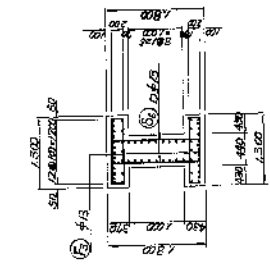


C-C 断面

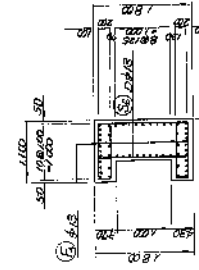


A-A 断面 S=1:50

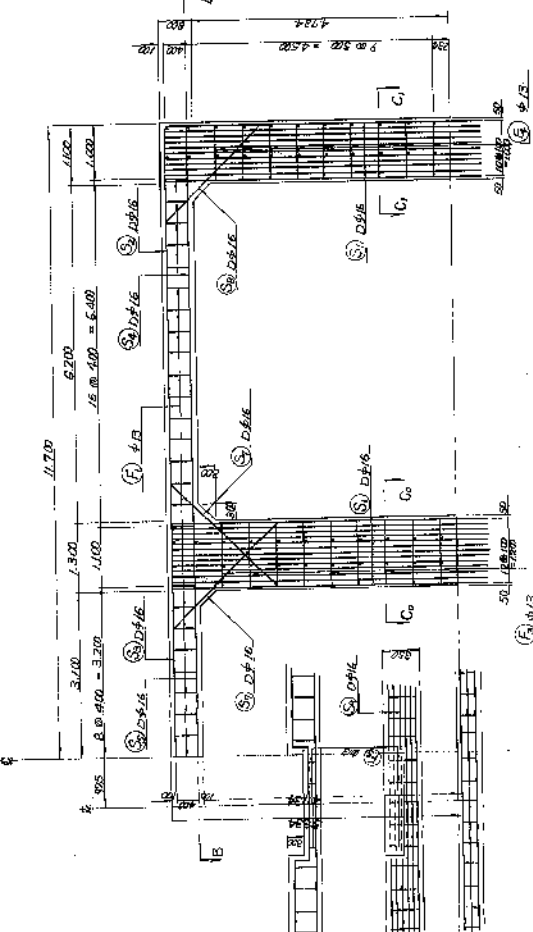


B-B 断面

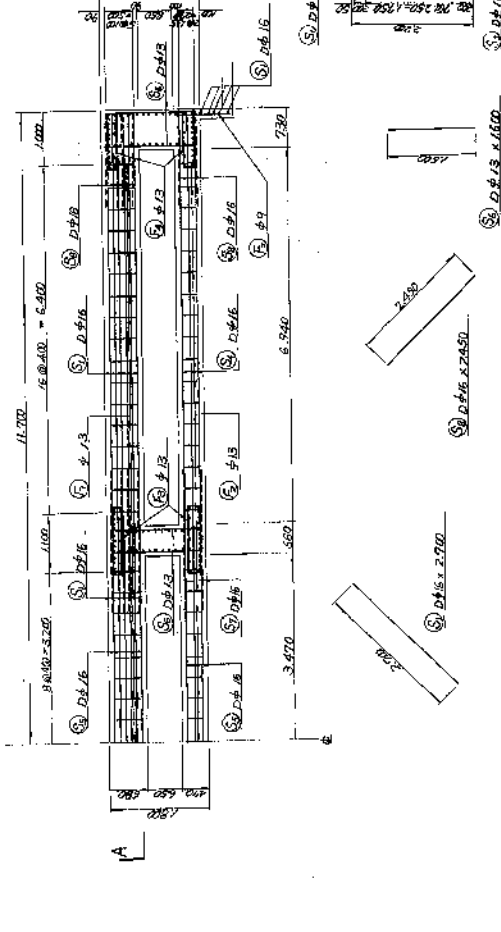


脚壁

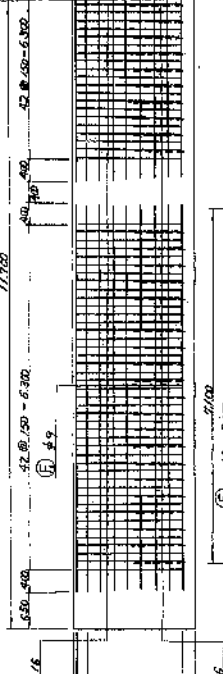


一般断面 S=1500

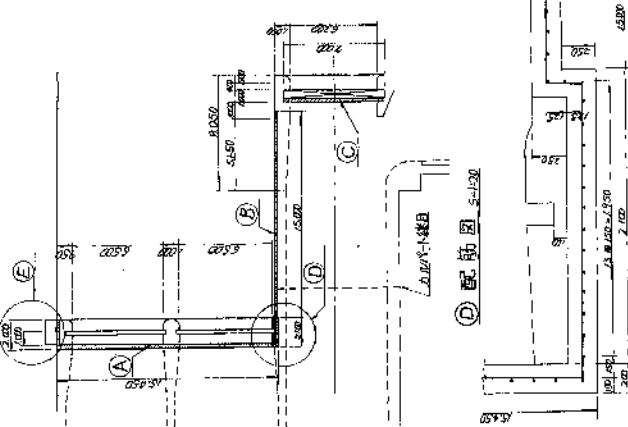


配筋图 S=1500

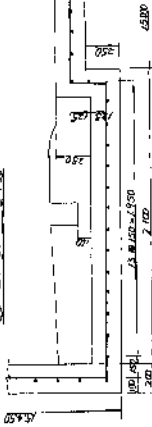

多肢断面 S=1500

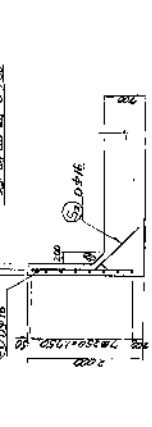


配筋图 S=1500

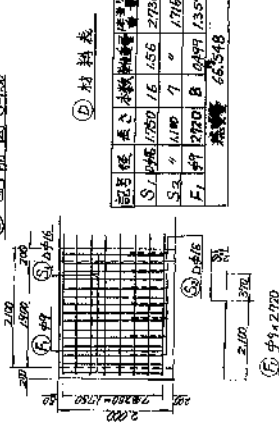


材料表

記号	径	長さ	本数	重量	体積	重量	形状


配筋图 S=1500

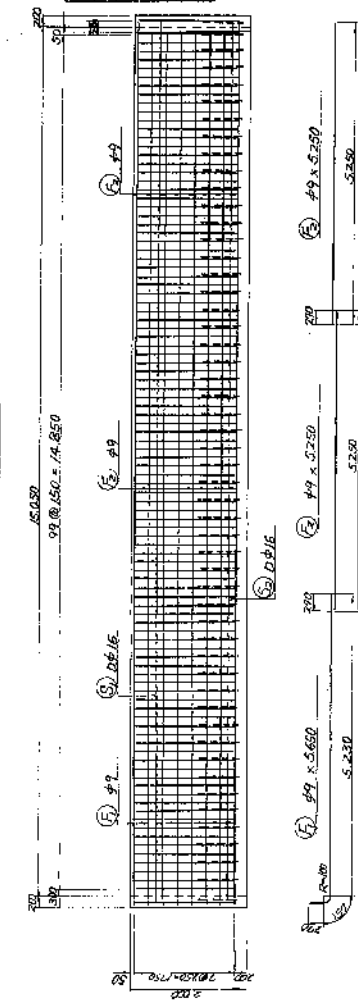

配筋图 S=1500

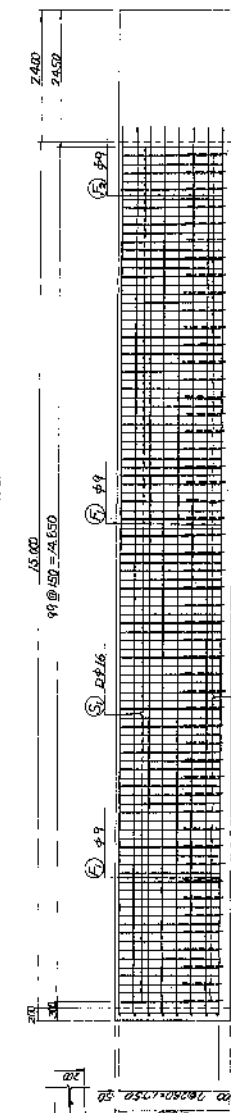

配筋图 S=1500

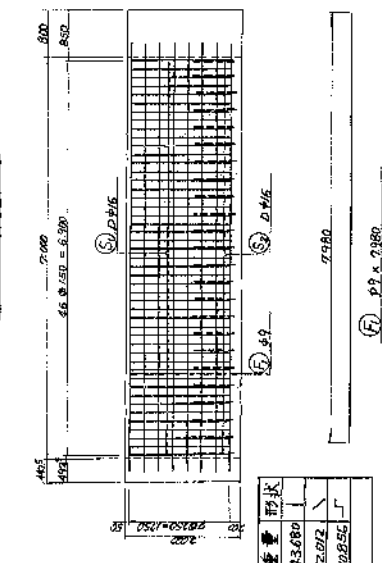

材料表


記号	径	長さ	本数	重量	体積	重量	形状
S1	φ45	1750	47	1386	2750	128.310	┌
S2	φ45	1100	24	1716	1002	41.184	┌
F1	φ9	7980	B	10499	1357	31.850	└
合 計							201.344

設計総重量  
SD30 990kg  
SR24 180kg

材料表

記号	径	長さ	本数	重量	体積	重量	形状
S1	φ45	1750	102	1556	2750	218.460	┌
S2	φ45	1100	52	1716	1002	119.232	┌
F1	φ9	5660	B	10499	1357	12.592	└
合 計							437.284

配筋图 S=1500

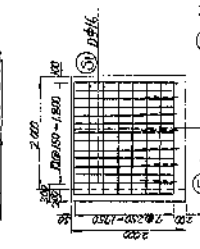

材料表

記号	径	長さ	本数	重量	体積	重量	形状
S1	φ45	1750	15	456	2750	35.490	┌
F1	φ9	2620	8	10499	1357	7.984	└
合 計							43.474

完 成 図

年次  

