
平面図　S=1:100

施工延長　L=59.0m

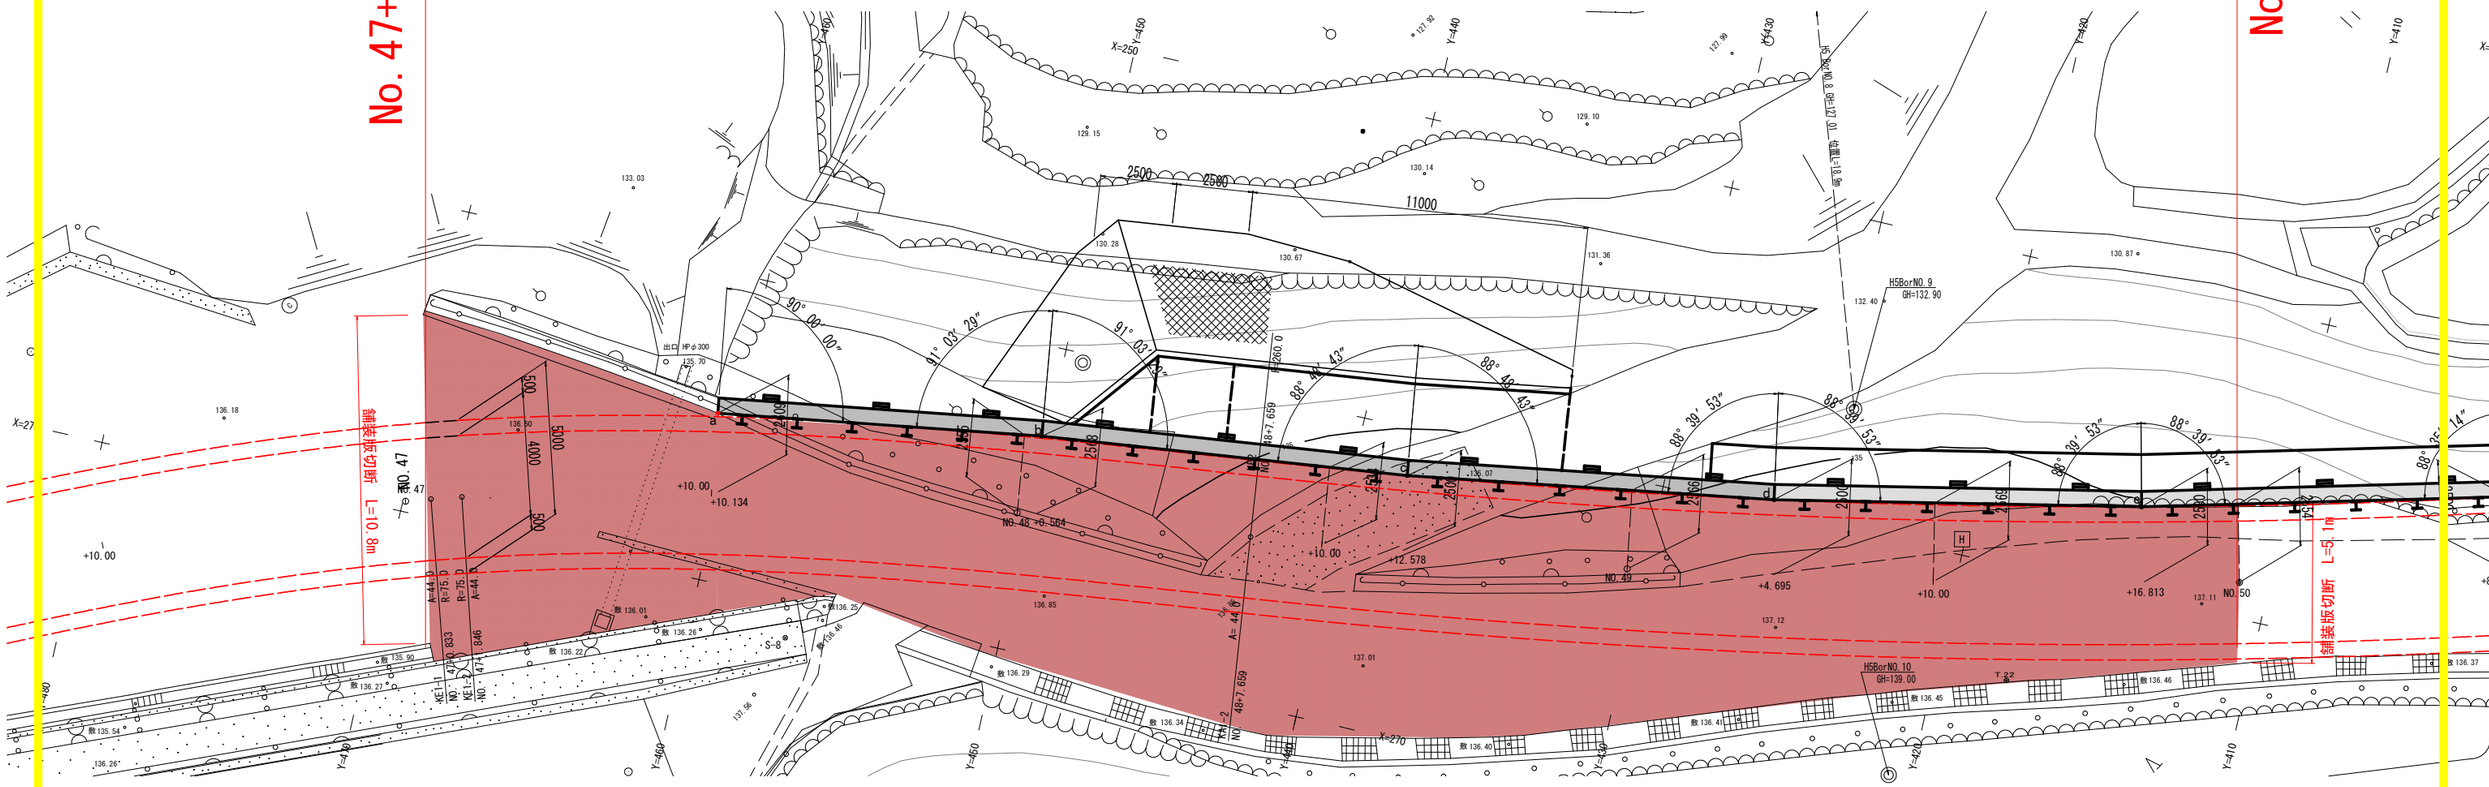

舗装工（ｔ=５ｃｍ）　Ａ＝４１１ｍ２

外側線　L=108m


実施設計図面


工事名	Ｒ８徳土　勝浦佐那河内線　佐・下　舗装工事		
路線名等	勝浦佐那河内線		
工事箇所	名東郡佐那河内村下字日ノ浦		
図面名	平面図		
縮尺	S=1:500	図面番号	1 / 9
会社名			
事業者名	徳島県土整備事務所		

縦　断　図

HS=1:500
VS=1:100

施工延長L=59.0m

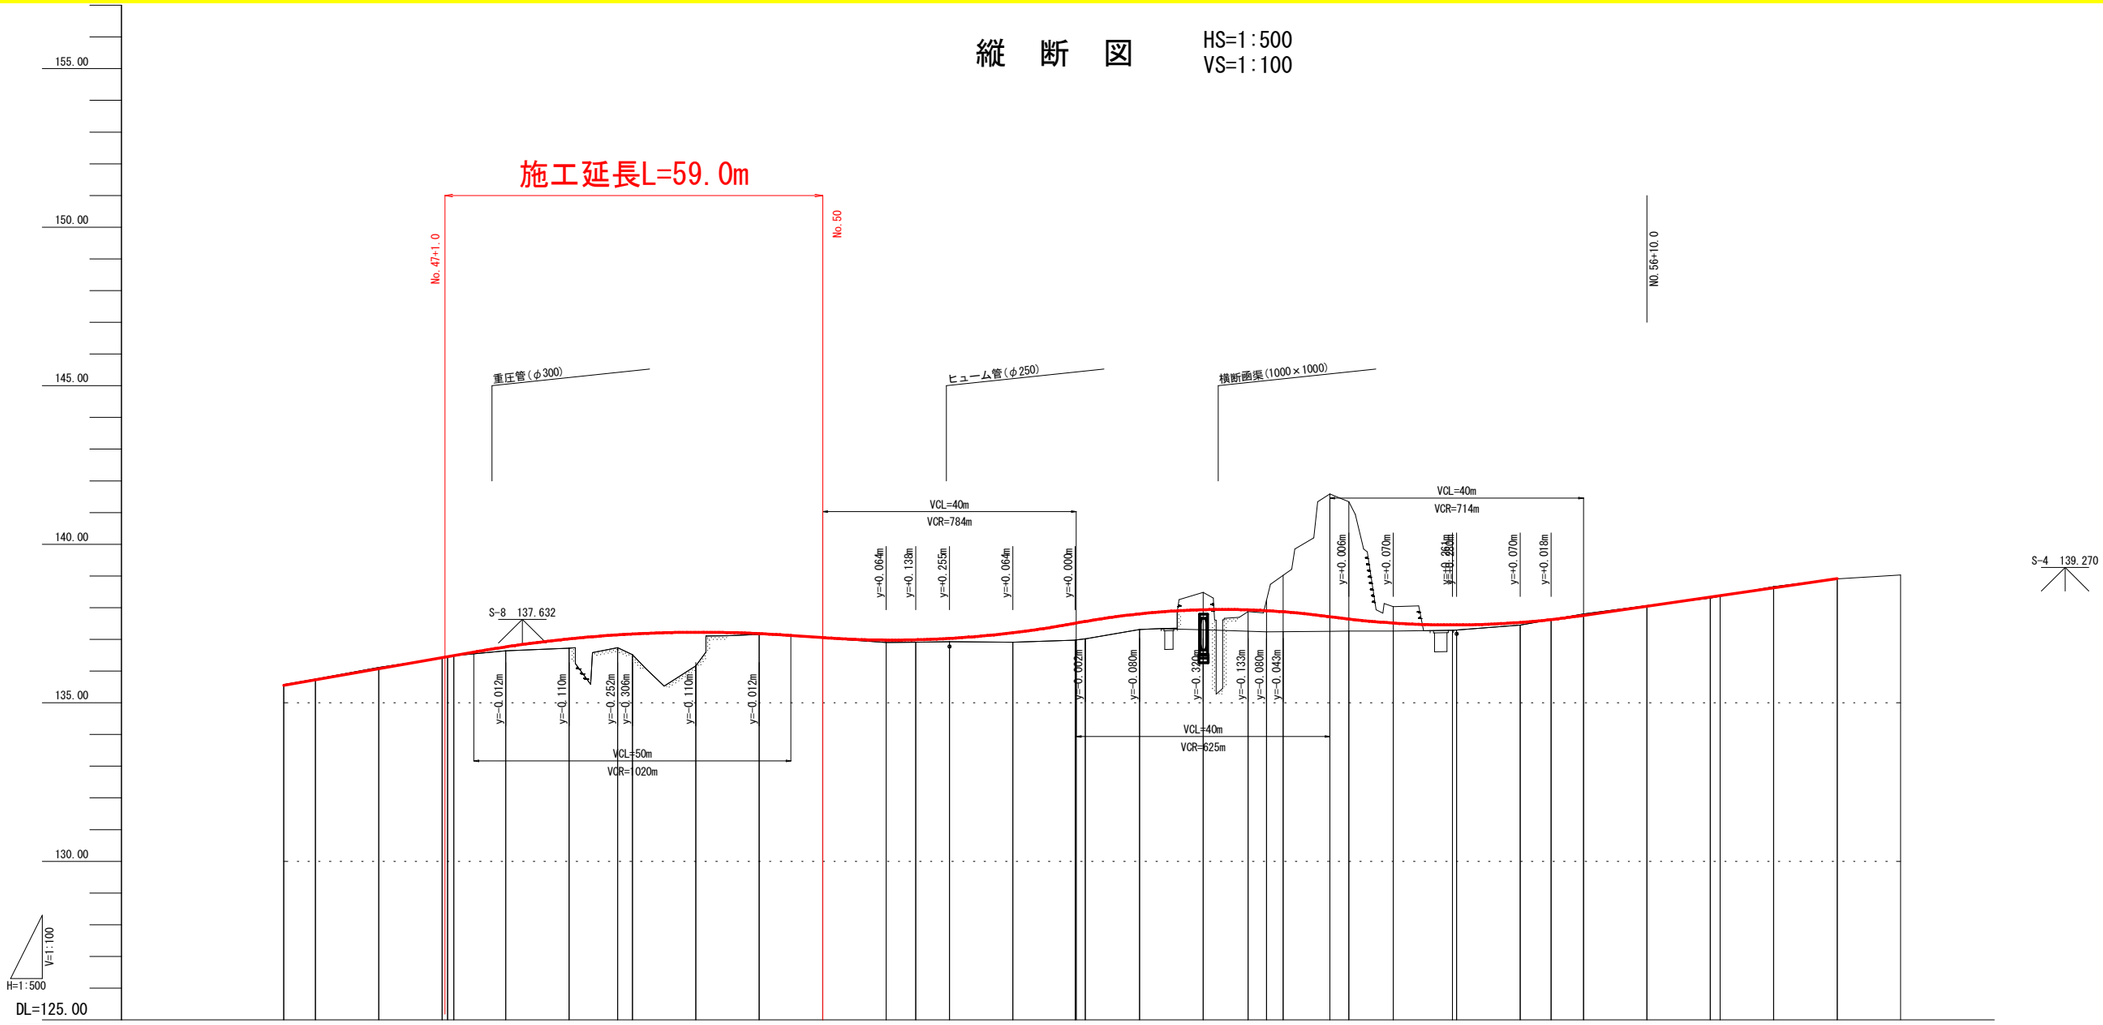


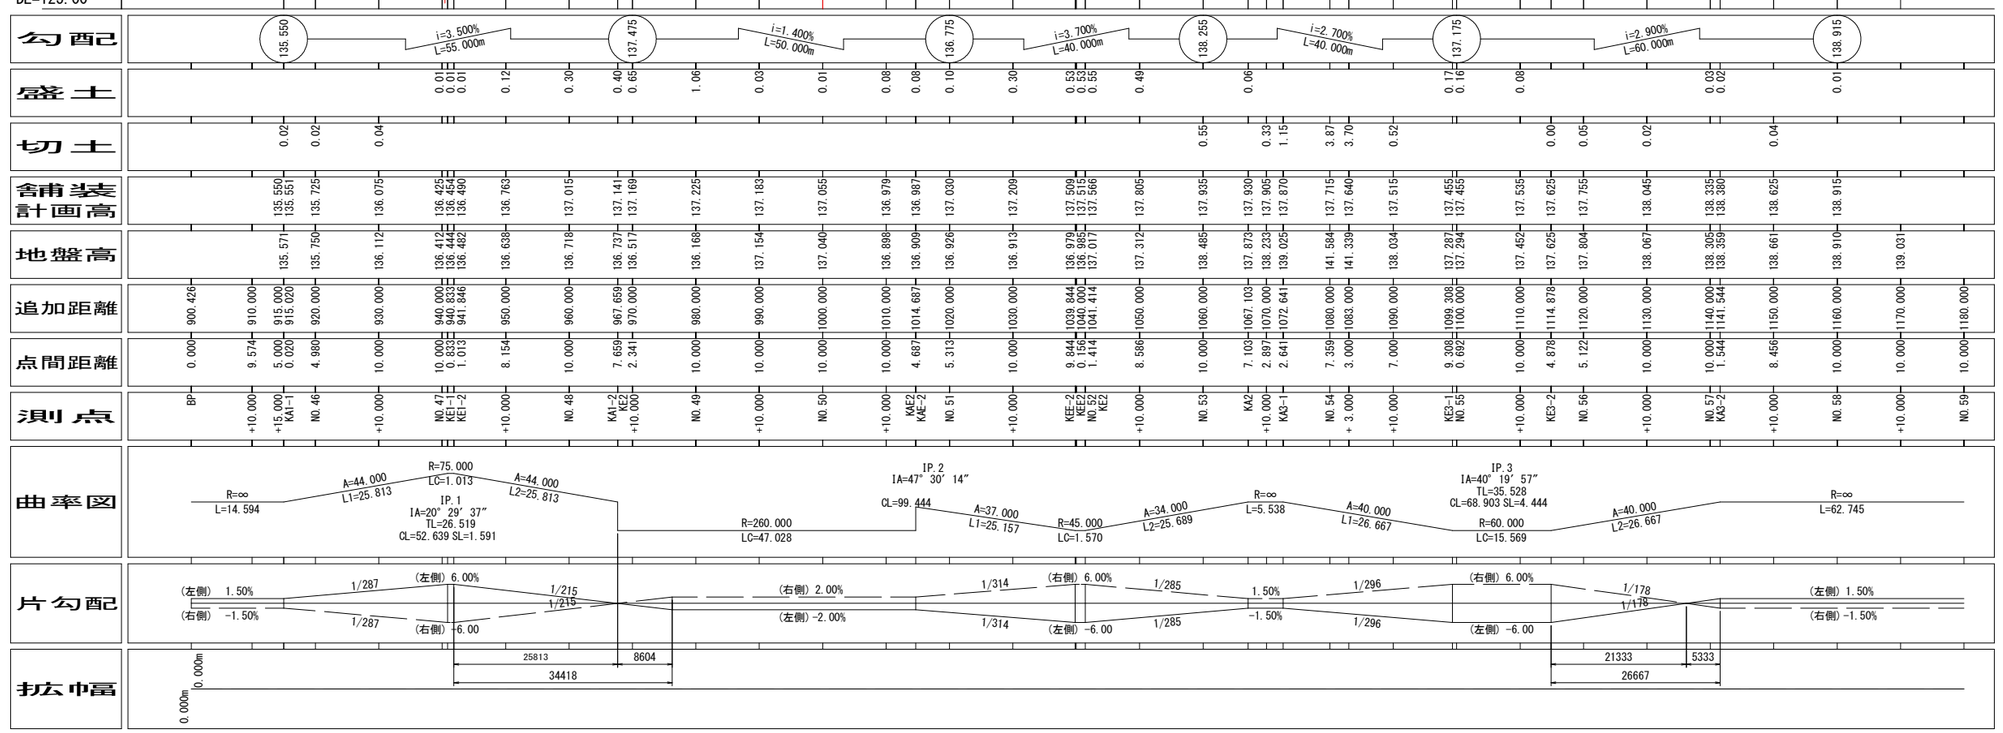

実施設計図面

工事名	R8徳土　勝浦佐那河内線　佐・下　舗装工事
路線名等	勝浦佐那河内線
工事箇所	名東郡佐那河内村下字日ノ浦
図面名	縦断図
縮尺	HS=1:500 VS=1:100　図面番号　2 / 9
会社名	
事業者名	徳島県土整備事務所

標準断面図 S=1:100

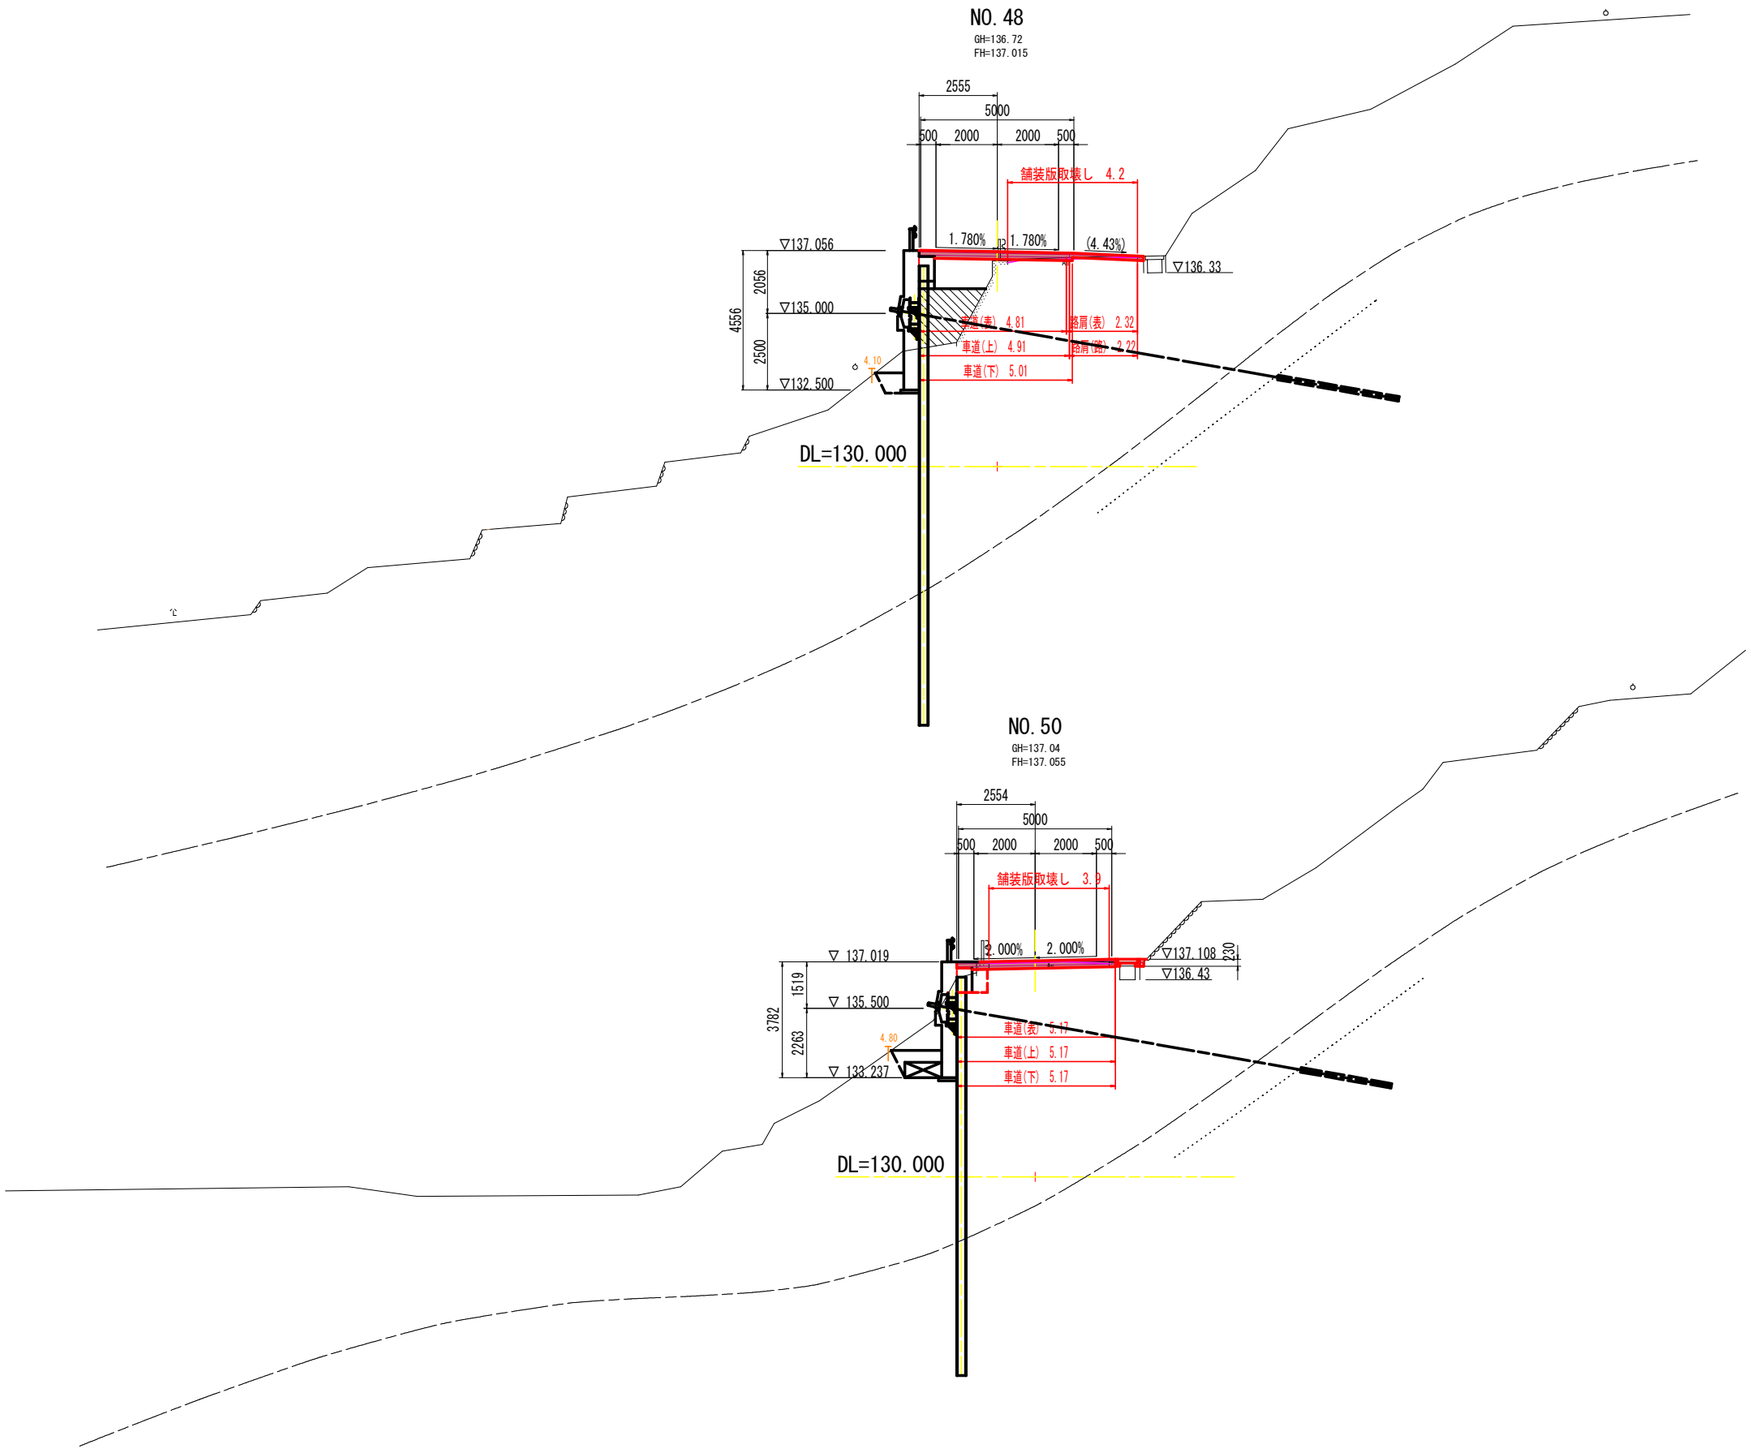

実施設計図面


工事名	R8徳土 勝浦佐那河内線 佐・下 舗装工事		
路線名等	勝浦佐那河内線		
工事箇所	名東郡佐那河内村下字日ノ浦		
図面名	標準断面図		
縮 尺	S=1:100	図面番号	3 / 9
会社名			
事業者名	徳島県土整備事務所		

土工数量表

工種	細別	規格	単位	数量
掘削工	オープンカット	土砂	m3	
	W≧5.0	軟岩I	m3	
	片切掘削	土砂	m3	0.5 (0.5)
	W<5.0	軟岩I	m3	
盛土工	路床1	W<2.5	m3	
	路床2	2.5≦W<4.0	m3	
	路床3	4.0≦W	m3	
	路体1	W<2.5	m3	
	路体2	2.5≦W<4.0	m3	
	路体3	4.0≦W	m3	
	路肩盛土		m3	
法面工	法面整形	盛土	m2	
作業土工	床掘B	土砂	m3	~~0.5 (2.9)~~
		軟岩I	m3	
	埋戻	1.0≦W<4.0	m3	~~(1.7)~~
		W<1.0	m3	~~0.3 (0.4)~~
構造物取壊工	コン取壊し	無筋	m3	~~0.1 (2.9)~~
	舗装版破砕	As t=5cm	m2	6.7(6.7)

舗装工数量表

工種	細別	規格	単位	数量
車道舗装	表層	t=5cm	m2	4.64
	上層路盤	t=10cm	m2	4.74
	下層路盤	t=10cm	m2	4.84
路肩舗装	表層	t=5cm	m2	1.73
	路盤	t=10cm	m2	1.63

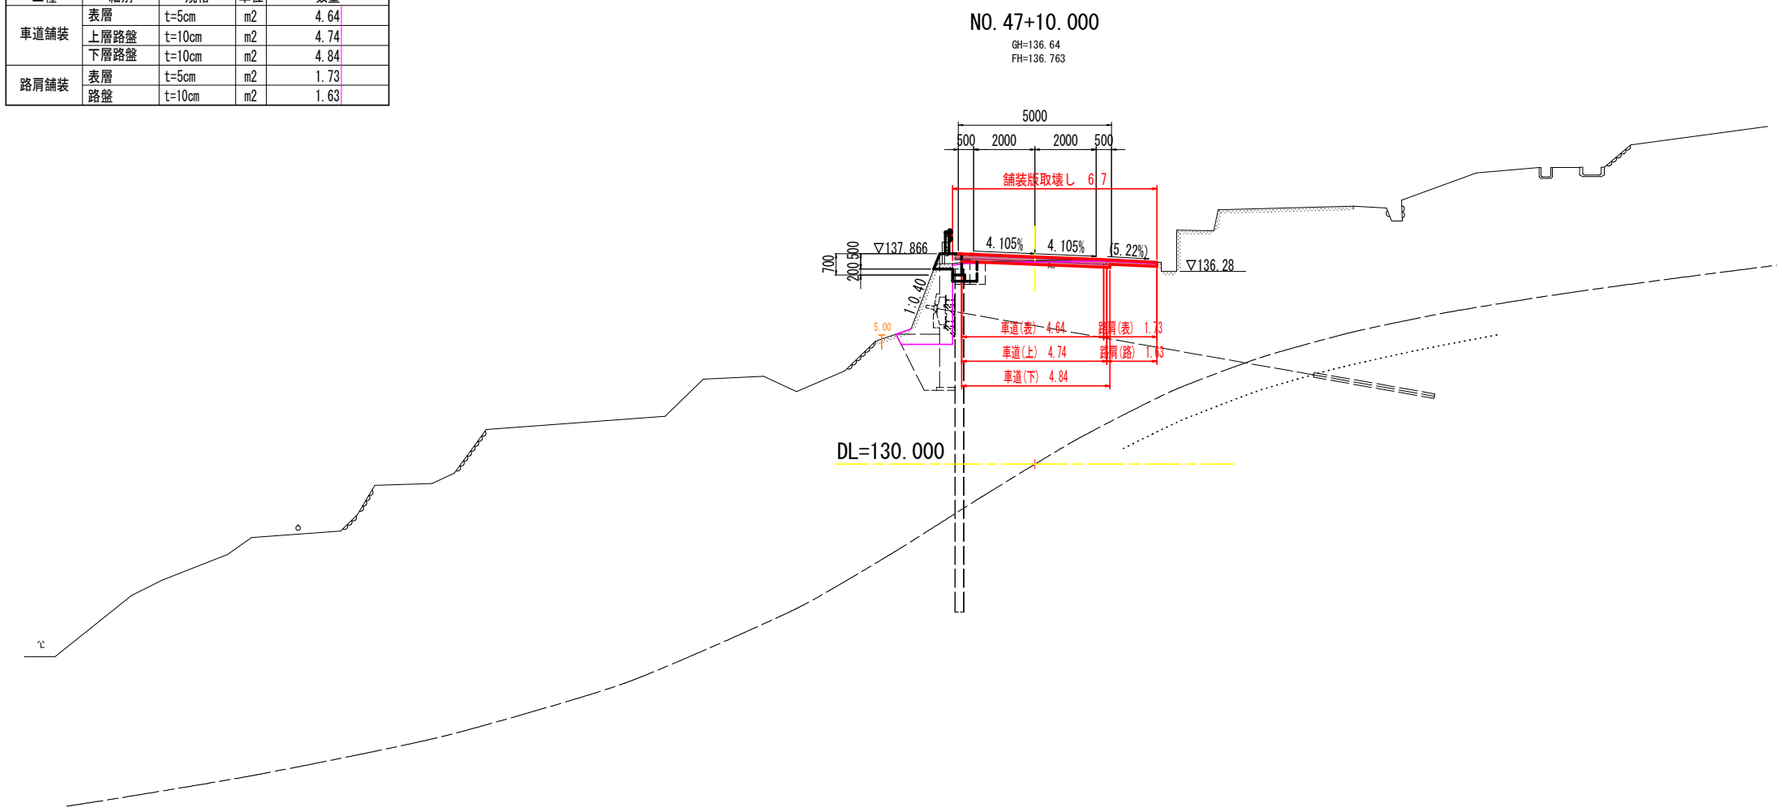

実施設計図面


工事名	R8徳土 勝浦佐那河内線 佐・下 舗装工事		
路線名等	勝浦佐那河内線		
工事箇所	名東郡佐那河内村下字日ノ浦		
図面名	横断図		
縮 尺	S=1:100	図面番号	4 / 9
会社名			
事業者名	徳島県土整備事務所		

土工数量表

工種	細別	規格	単位	数量
掘削工	オープンカット	土砂	m3	
	W≧5.0	軟岩I	m3	
	片切掘削	土砂	m3	0.1
	W<5.0	軟岩I	m3	
盛土工	路床1	W<2.5	m3	~~1.9~~
	路床2	2.5≦W<4.0	m3	
	路床3	4.0≦W	m3	
	路体1	W<2.5	m3	
	路体2	2.5≦W<4.0	m3	
	路体3	4.0≦W	m3	
	路肩盛土		m3	
法面工	法面整形	盛土	m2	
作業土工	床掘B	土砂	m3	~~1.6~~
		軟岩I	m3	
	埋戻	1.0≦W<4.0	m3	
		W<1.0	m3	~~0.5~~
構造物取壊工	コン取壊し	無筋	m3	0.1
	舗装版破砕	As t=5cm	m2	4.2

舗装工数量表

工種	細別	規格	単位	数量
車道舗装	表層	t=5cm	m2	4.81
	上層路盤	t=10cm	m2	4.91
	下層路盤	t=10cm	m2	5.01
路肩舗装	表層	t=5cm	m2	2.32
	路盤	t=10cm	m2	2.22

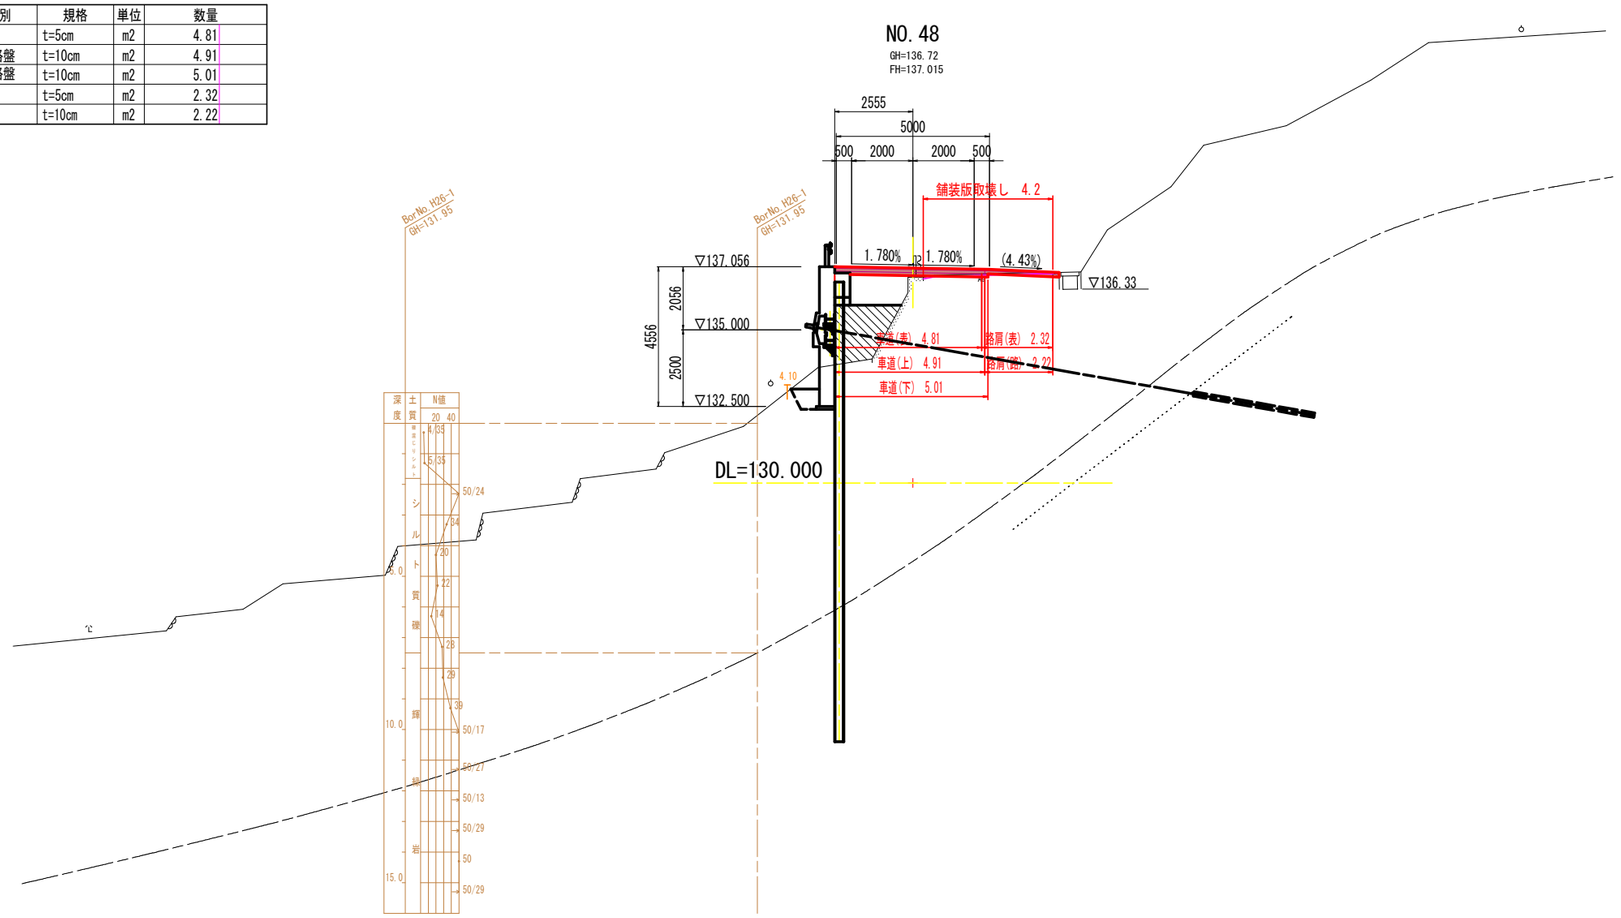

実施設計図面


工事名	R8徳土 勝浦佐那河内線 佐・下 舗装工事		
路線名等	勝浦佐那河内線		
工事箇所	名東郡佐那河内村下字日ノ浦		
図面名	横断図		
縮尺	S=1:100	図面番号	5 / 9
会社名			
事業者名	徳島県土整備事務所		

土工数量表

工種	細別	規格	単位	数量
掘削工	オープンカット	土砂	m3	
	W≧5.0	軟岩I	m3	
	片切掘削	土砂	m3	0.1
	W<5.0	軟岩I	m3	
盛土工	路床1	W<2.5	m3	~~1.0~~
	路床2	2.5≦W<4.0	m3	
	路床3	4.0≦W	m3	
	路体1	W<2.5	m3	~~5.0~~ 0.2
	路体2	2.5≦W<4.0	m3	
	路体3	4.0≦W	m3	
	路肩盛土		m3	
法面工	法面整形	盛土	m2	
作業土工	床掘B	土砂	m3	~~3.3~~ ~~3.5~~
		軟岩I	m3	
	埋戻	1.0≦W<4.0	m3	~~1.4~~
		W<1.0	m3	~~0.6~~
構造物取壊工	コン取壊し	無筋	m3	0.1
	舗装版破砕	As t=5cm	m2	4.7

舗装工数量表

工種	細別	規格	単位	数量
車道舗装	表層	t=5cm	m2	4.78
	上層路盤	t=10cm	m2	4.88
	下層路盤	t=10cm	m2	4.98
路肩舗装	表層	t=5cm	m2	3.92
	路盤	t=10cm	m2	3.82

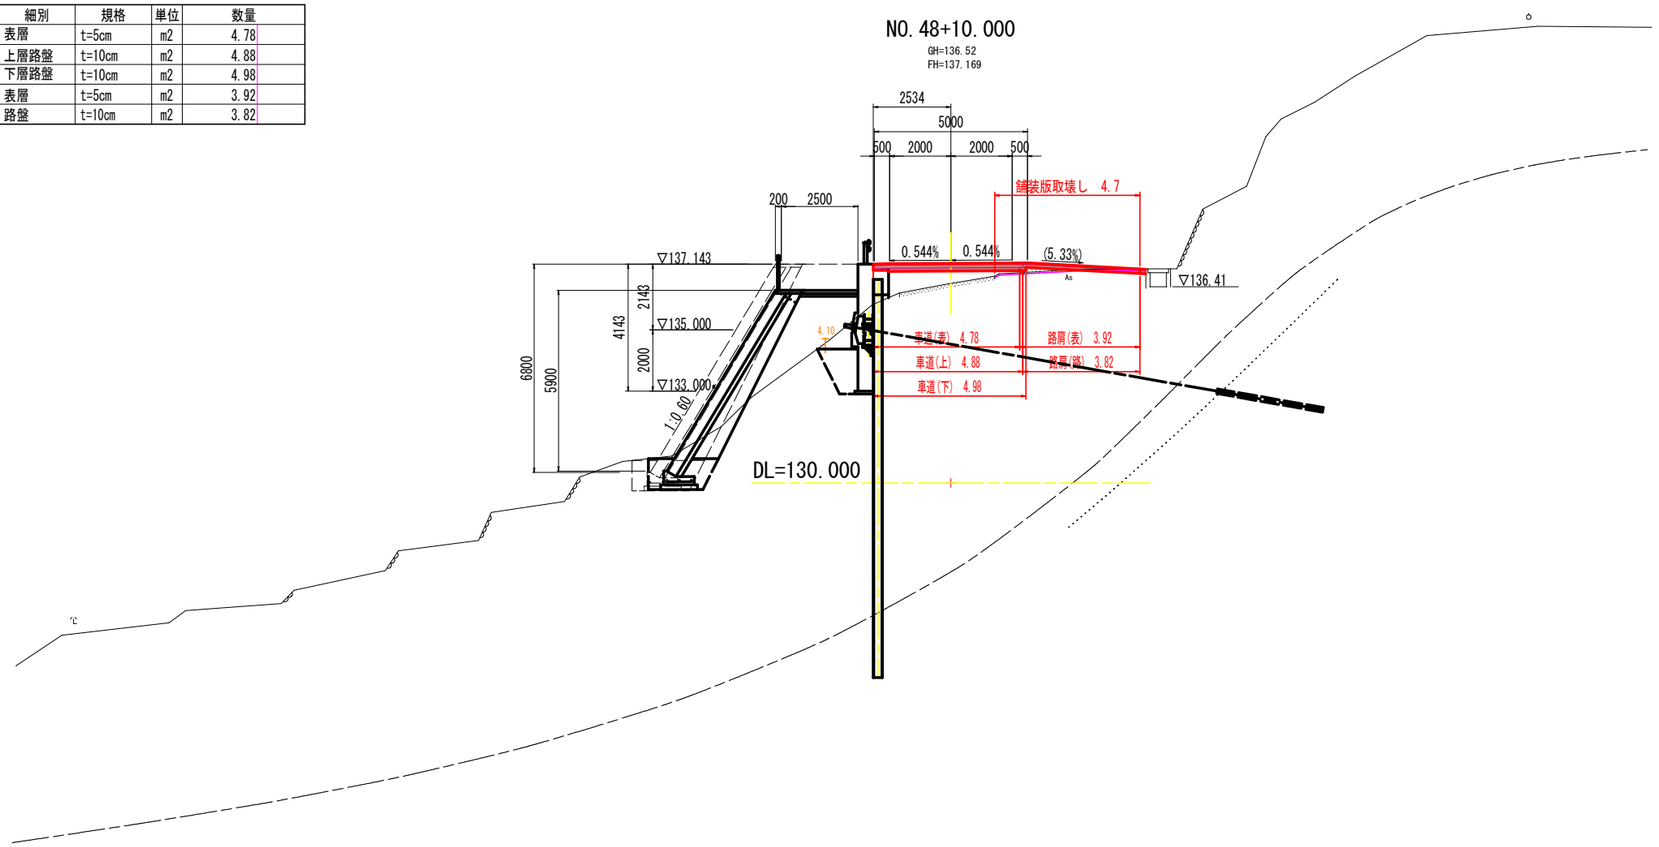

実施設計図面


工事名	R8徳土 勝浦佐那河内線 佐・下 舗装工事		
路線名等	勝浦佐那河内線		
工事箇所	名東郡佐那河内村下字日ノ浦		
図面名	横断図		
縮 尺	S=1:100	図面番号	6 / 9
会社名			
事業者名	徳島県土整備事務所		

土工数量表

工種	細別	規格	単位	数量			
掘削工	オープンカット	土砂	m3				
	W≧5.0	軟岩I	m3				
	片切掘削	土砂	m3		0.1		
	W<5.0	軟岩I	m3				
盛土工	路床1	W<2.5	m3		~~2.0~~		
	路床2	2.5≦W<4.0	m3				
	路床3	4.0≦W	m3				
	路体1	W<2.5	m3		0.1		
	路体2	2.5≦W<4.0	m3				
	路体3	4.0≦W	m3				
	路肩盛土		m3				
法面工	法面整形	盛土	m2				
作業土工	床掘B	土砂	m3	~~1.0~~		0.1	
		軟岩I	m3				
	埋戻	1.0≦W<4.0	m3	~~1.0~~			
		W<1.0	m3			0.1	
構造物取壊工	コン取壊し	無筋	m3	~~0.1~~	0.1	0.1	
	舗装版破砕	As t=5cm	m2		4.2		

舗装工数量表

工種	細別	規格	単位	数量
車道舗装	表層	t=5cm	m2	4.82
	上層路盤	t=10cm	m2	4.92
	下層路盤	t=10cm	m2	5.02
路肩舗装	表層	t=5cm	m2	2.89
	路盤	t=10cm	m2	2.79

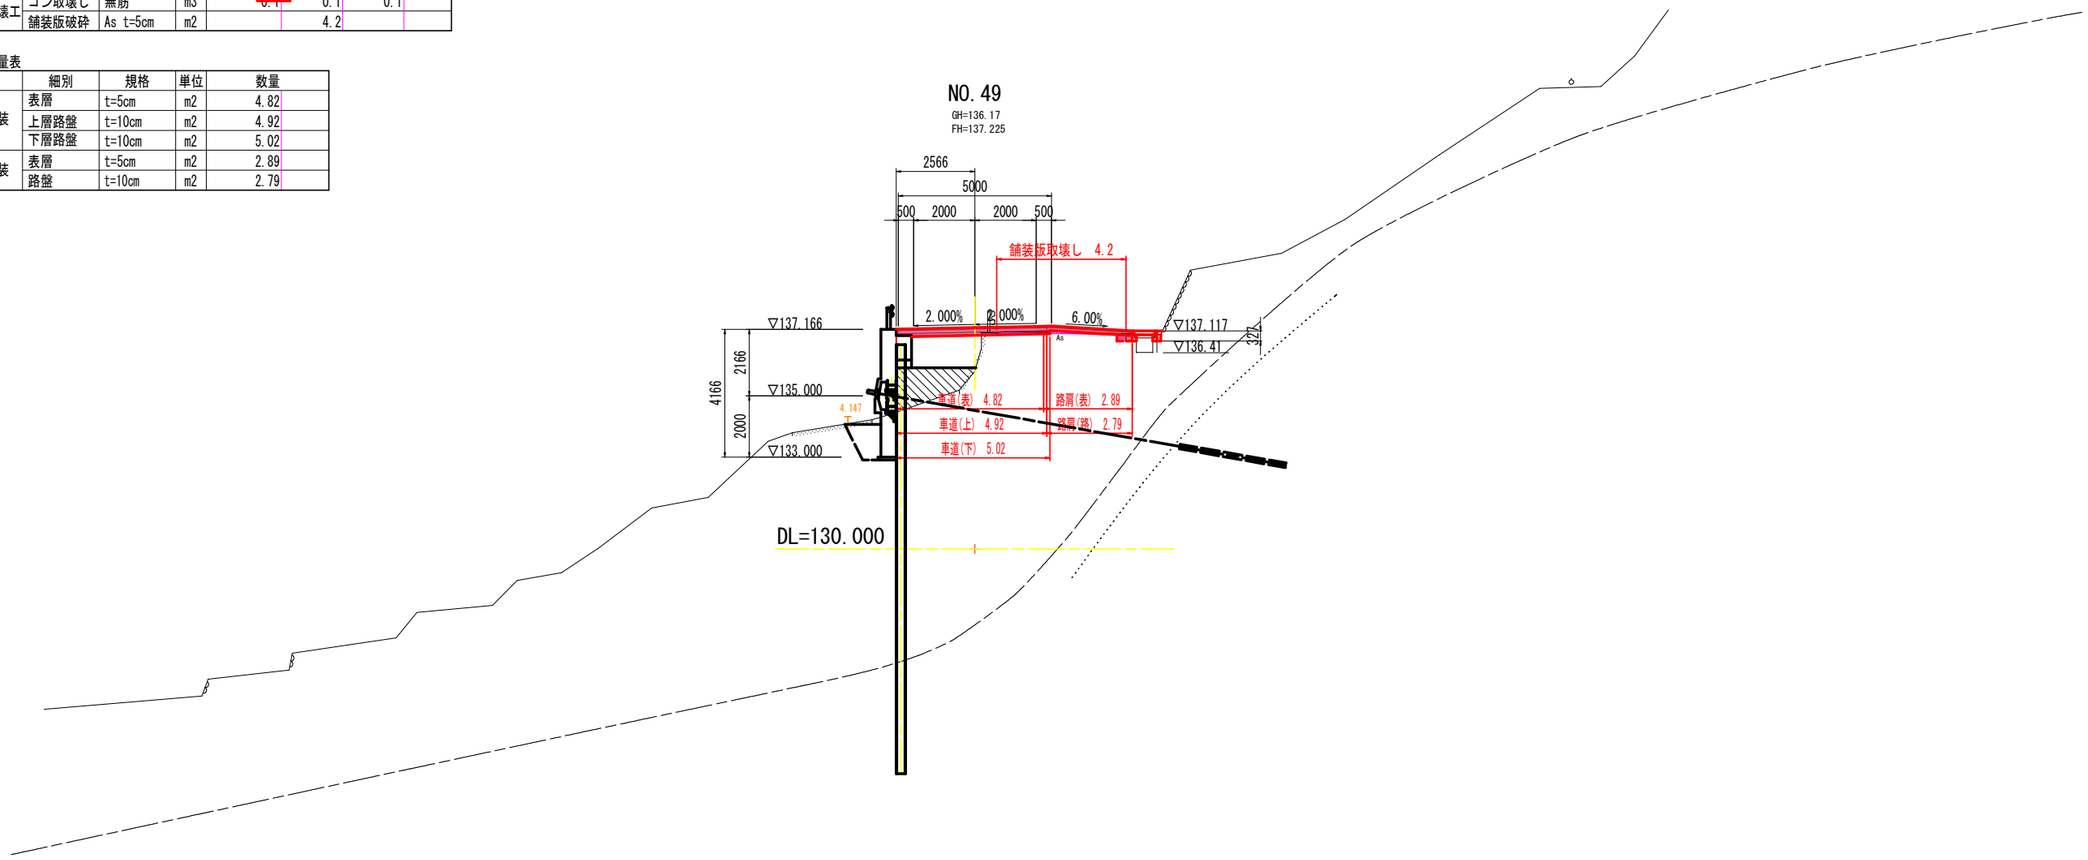

実施設計図面


工事名	R8徳土 勝浦佐那河内線 佐・下 舗装工事		
路線名等	勝浦佐那河内線		
工事箇所	名東郡佐那河内村下字日ノ浦		
図面名	横断図		
縮 尺	S=1:100	図面番号	7 / 9
会社名			
事業者名	徳島県土整備事務所		

土工数量表

工種	細別	規格	単位	数量			
掘削工	オープンカット	土砂	m3				
	W≧5.0	軟岩I	m3				
	片切掘削	土砂	m3		0.7		
	W<5.0	軟岩I	m3				
盛土工	路床1	W<2.5	m3				
	路床2	2.5≦W<4.0	m3				
	路床3	4.0≦W	m3				
	路体1	W<2.5	m3		0.1		
	路体2	2.5≦W<4.0	m3				
	路体3	4.0≦W	m3				
	路肩盛土		m3				
法面工	法面整形	盛土	m2				
作業土工	床掘B	土砂	m3	~~4.9~~		0.1	
		軟岩I	m3				
	埋戻	1.0≦W<4.0	m3	~~0.9~~			
		W<1.0	m3	~~0.4~~		0.1	
構造物取壊工	コン取壊し	無筋	m3			0.1	
	舗装版破砕	As t=5cm	m2		4.1		

舗装工数量表

工種	細別	規格	単位	数量
車道舗装	表層	t=5cm	m2	4.82
	上層路盤	t=10cm	m2	4.92
	下層路盤	t=10cm	m2	5.02
路肩舗装	表層	t=5cm	m2	1.25
	路盤	t=10cm	m2	1.15

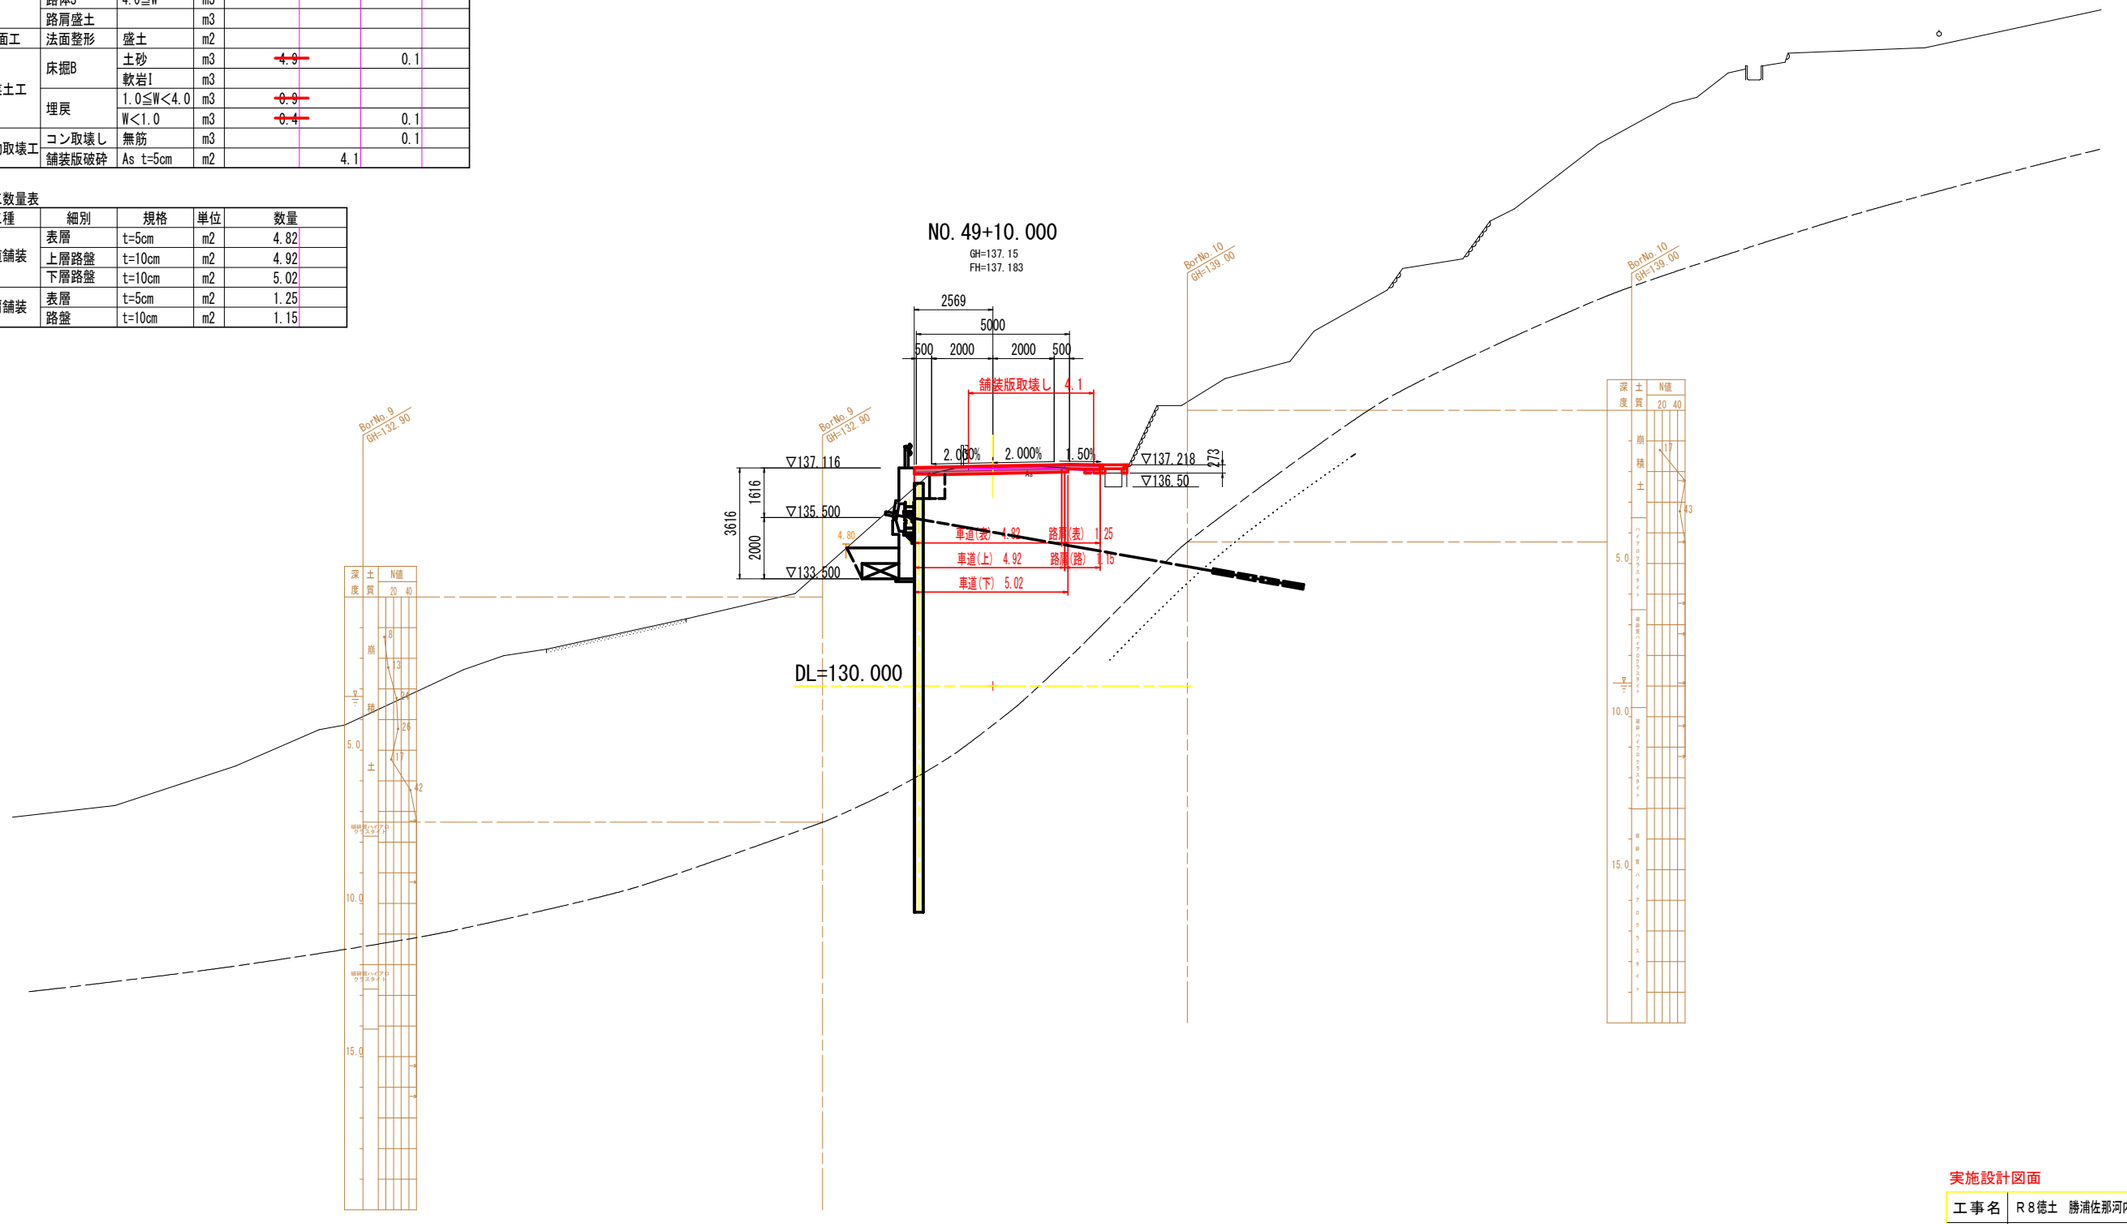

実施設計図面


工事名	R8徳土 勝浦佐那河内線 佐・下 舗装工事		
路線名等	勝浦佐那河内線		
工事箇所	名東郡佐那河内村下字日ノ浦		
図面名	横断図		
縮 尺	S=1:100	図面番号	8 / 9
会社名			
事業者名	徳島県土整備事務所		

土工数量表

工種	細別	規格	単位	数量			
掘削工	オープンカット	土砂	m3				
	W≧5.0	軟岩I	m3				
	片切掘削	土砂	m3		0.7		
	W<5.0	軟岩I	m3				
盛土工	路床1	W<2.5	m3				
	路床2	2.5≦W<4.0	m3				
	路床3	4.0≦W	m3				
	路体1	W<2.5	m3				
	路体2	2.5≦W<4.0	m3				
	路体3	4.0≦W	m3				
	路肩盛土		m3				
法面工	法面整形	盛土	m2				
作業土工	床掘B	土砂	m3	~~4.3~~			
		軟岩I	m3				
	埋戻	1.0≦W<4.0	m3	~~0.7~~			
		W<1.0	m3	~~0.4~~		0.1	
構造物取壊工	コン取壊し	無筋	m3		0.2	0.1	
	舗装版破砕	As t=5cm	m2		3.9		

舗装工数量表

工種	細別	規格	単位	数量
車道舗装	表層	t=5cm	m2	5.17
	上層路盤	t=10cm	m2	5.17
	下層路盤	t=10cm	m2	5.17
路肩舗装	表層	t=5cm	m2	
	路盤	t=10cm	m2	

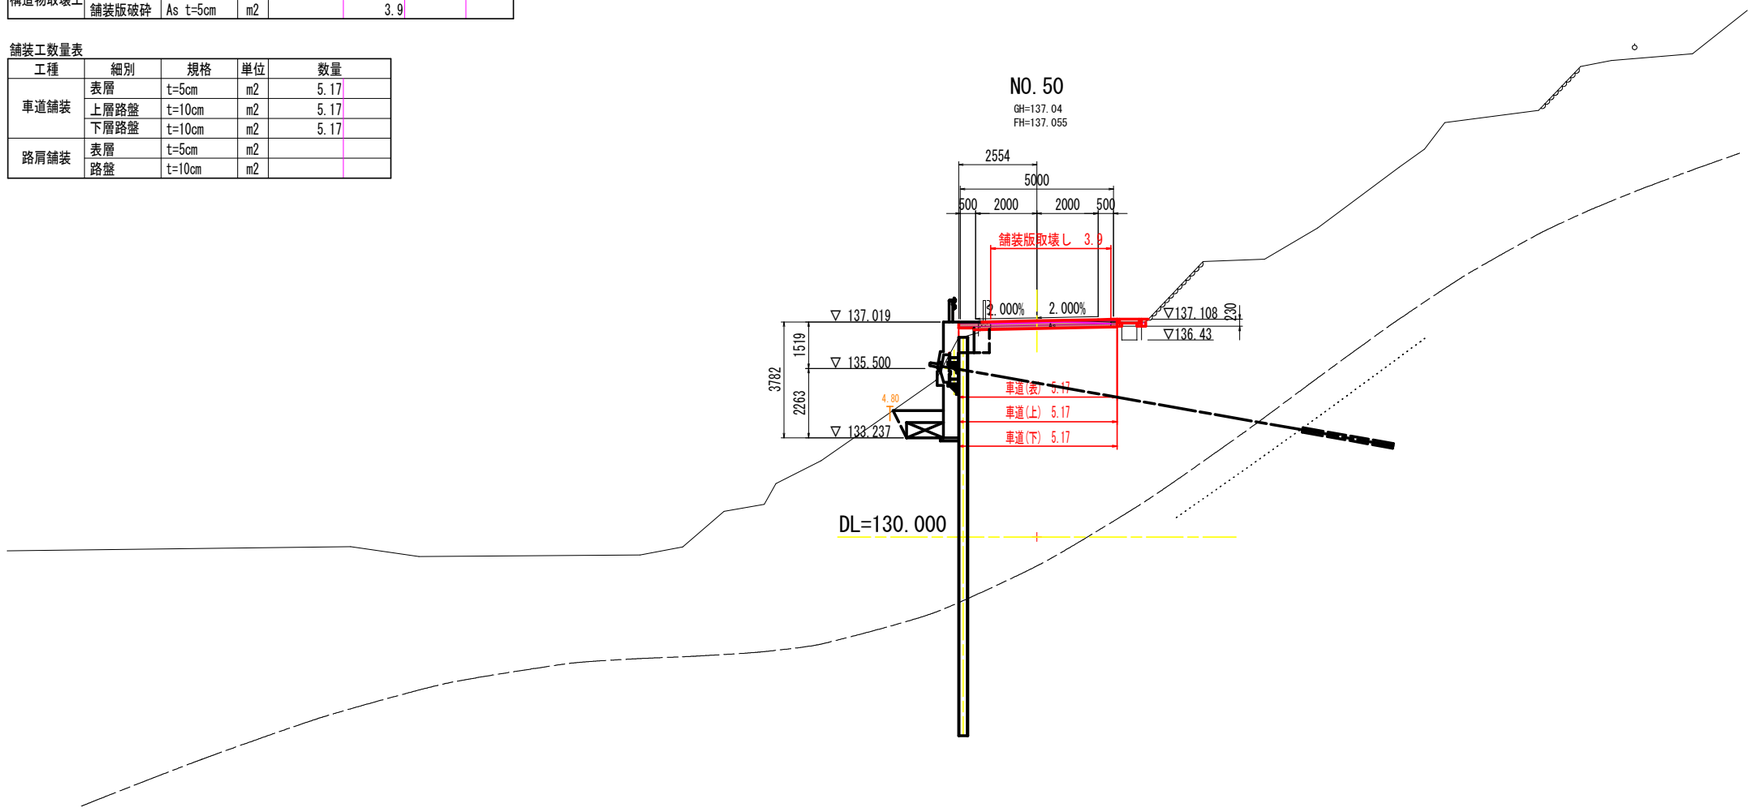

実施設計図面

工事名	R8徳土 勝浦佐那河内線 佐・下 舗装工事		
路線名等	勝浦佐那河内線		
工事箇所	名東郡佐那河内村下字日ノ浦		
図面名	横断図		
縮 尺	S=1:100	図面番号	9 / 9
会社名			
事業者名	徳島県土整備事務所		